
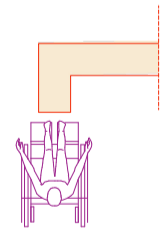



## LEGENDA ACCESSIBILITA'

Percorso  
accessibile  
disabiliIndividuazione  
servizio igienico  
accessibileAccostamento WC  
E LAVABORotazione a 360°  
con sedia a ruote

Lavabo sospeso

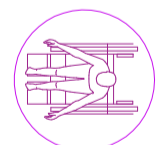

W.C. sospeso

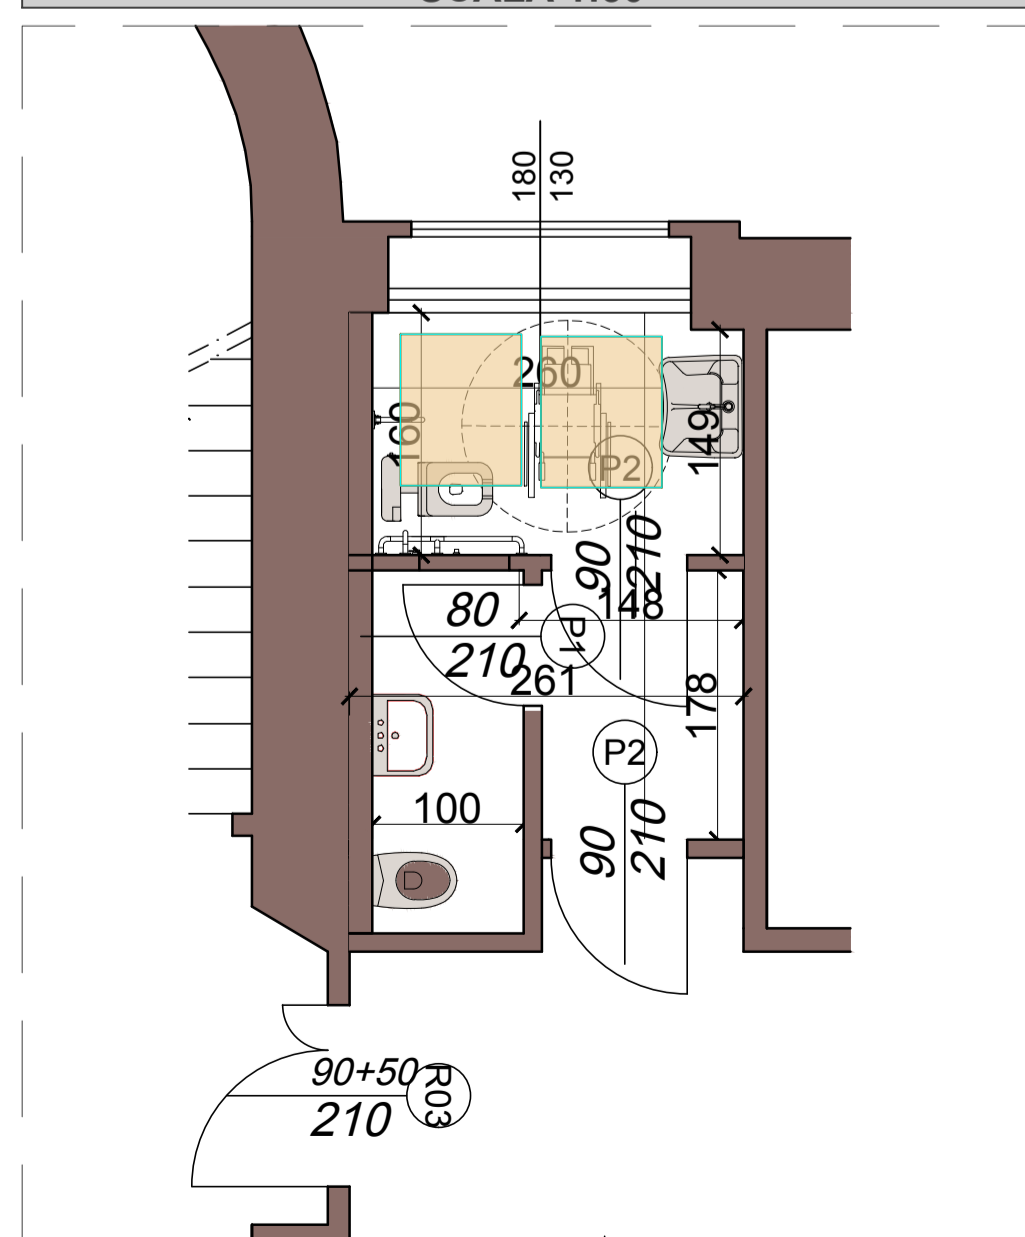DETTAGLIO SERVIZIO IGIENICO ACCESSIBILE  
SCALA 1:50CAMERA DI  
COMMERCIO  
MILANO

## INNOVHUB

STAZIONI SPERIMENTALI PER L'INDUSTRIA Innovazione e ricerca

Via Giuseppe Colombo, 83 - 20133 Milano

P.IVA 05121060965 - C.F. 97425580152

Oggetto:

Interventi di messa a norma e ristrutturazione  
delle sedi di Innovhub SSI Polo Leonardo da Vinci

Divisione Oli e Grassi

BARRIERE ARCHITETTONICHE Piano Seminterrato

Impresa Appaltatrice:

CONSORZIO NAZIONALE  
COOPERATIVE DI  
PRODUZIONE E LAVORO  
"CIRCO MENOTTI" SOC. COOP. P.A.

Impresa Esecutrice:

ELI COSTRUZIONI SCARL  
Via Palmanova 89  
20132 Milano  
Costruzioni Soc. Coop. A r.l.

Progettista Esecutivo:

ATIpject  
Via G. B. Picotti 12/14, 56124 Pisa  
Tel. +39.050.57.84.60  
Fax. +39.050.38.69.084  
e-mail: info@atipject.com  
P.IVA 01991420504

Rev.	Data	Descrizione	Redatto	Controllato	Autorizzato
E	.....	.....	.....	.....	.....
D	.....	.....	.....	.....	.....
C	.....	.....	.....	.....	.....
B	.....	.....	.....	.....	.....
A	.....	.....	.....	.....	.....
0	20/03/2018	As-Built	G. Aloisio		

CATEGORIA  
AR / 014 → 015  
N° progressivo  
dell'elaborato  
Elaborato  
successivo  
SCALA  
1:100