


DIVISIONE OLI E GRASSI_ PROSPETTO NORD



DIVISIONE OLI E GRASSI_ PROSPETTO SUD



Keyplan di riferimento

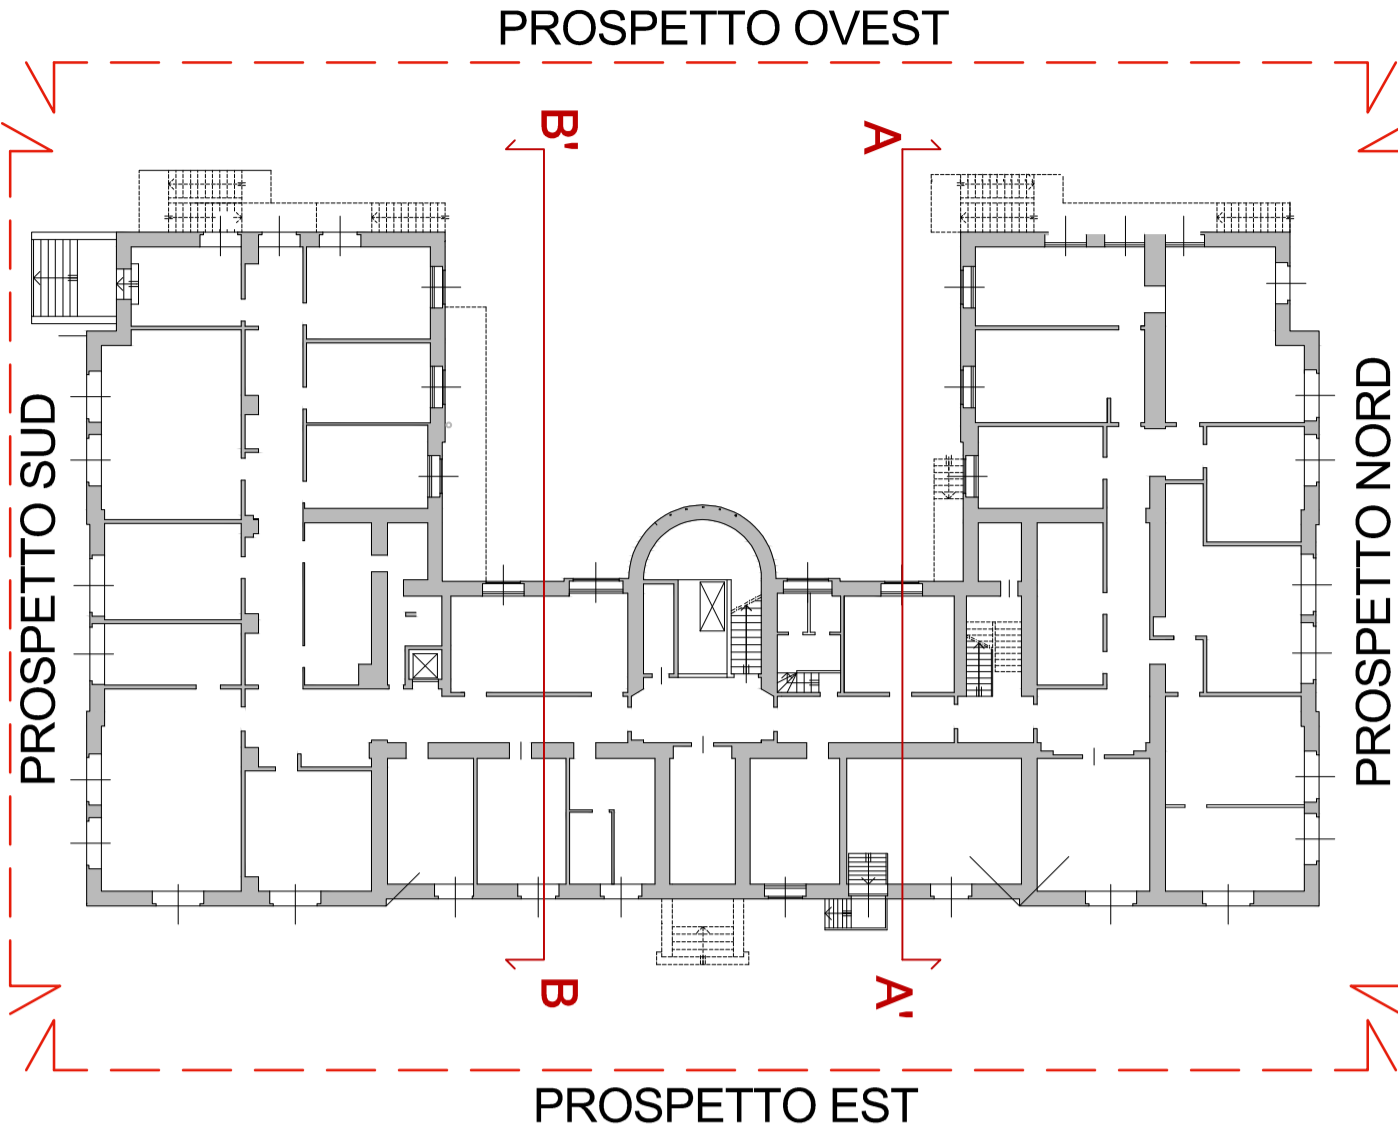


DIVISIONE OLI E GRASSI_ PROSPETTO EST



DIVISIONE OLI E GRASSI_ SEZIONE AA'



DIVISIONE OLI E GRASSI_ PROSPETTO OVEST

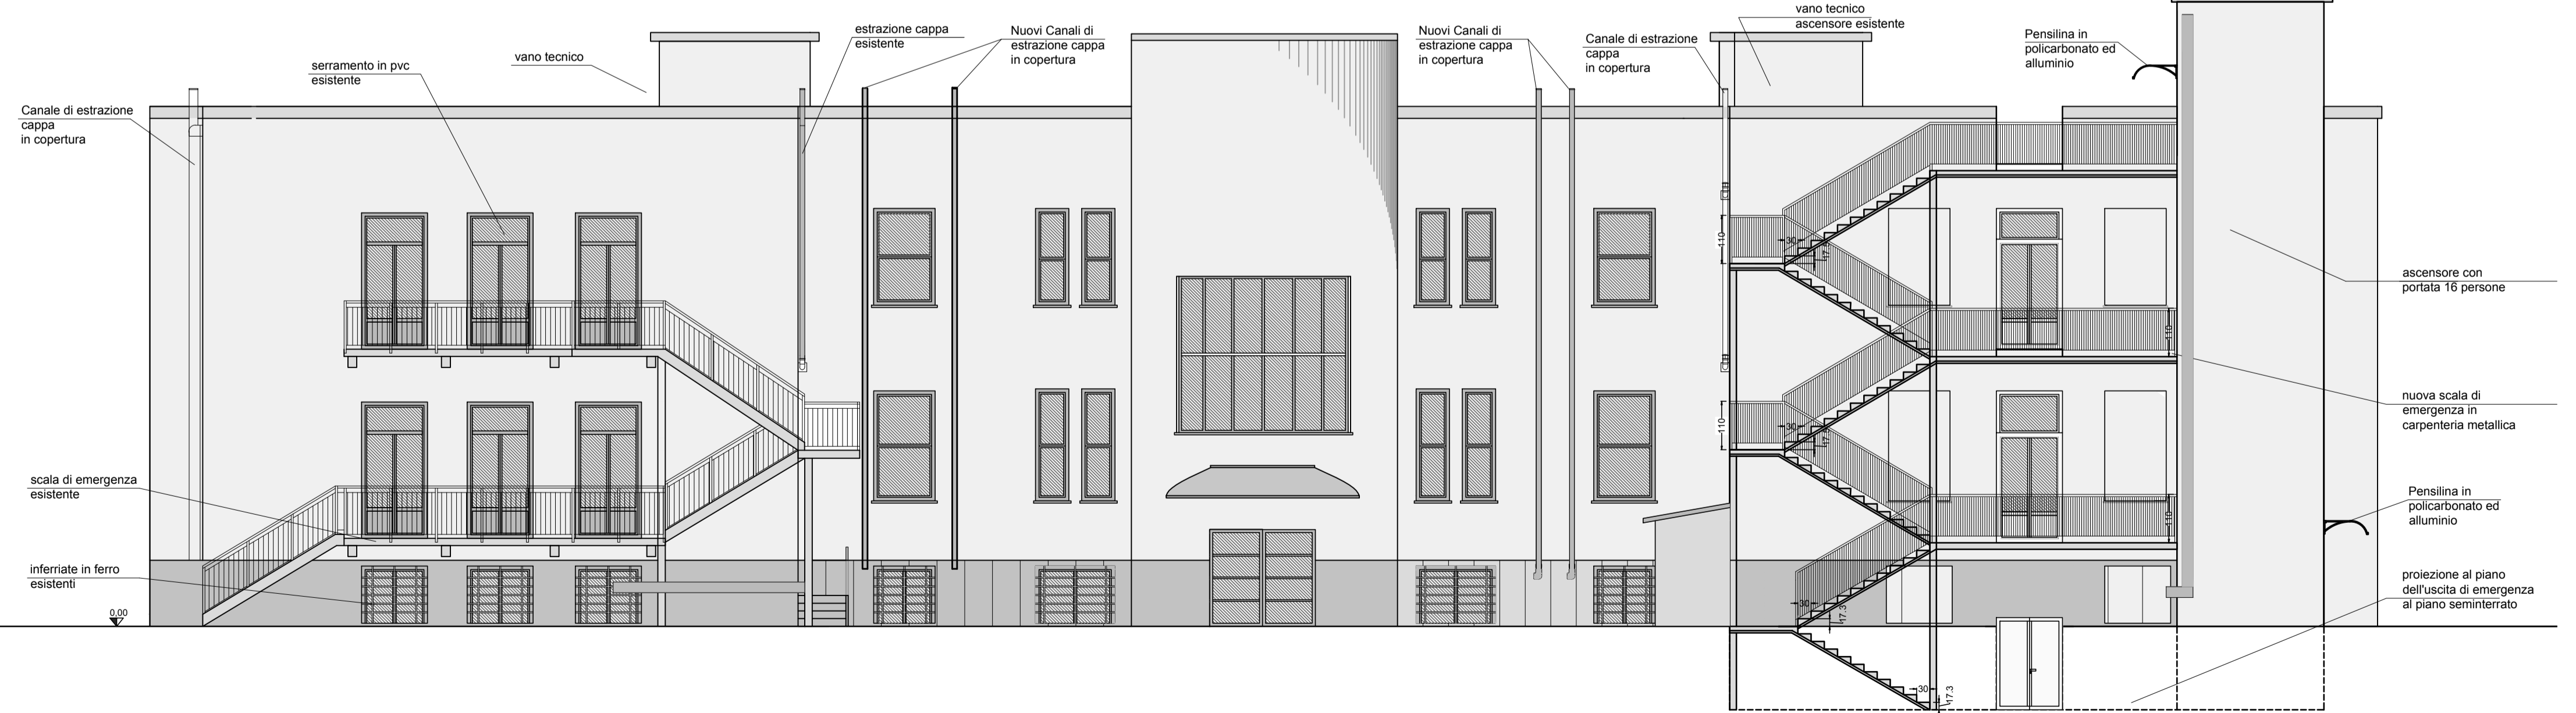

DIVISIONE OLI E GRASSI_ SEZIONE BB'



CAMERA DI
COMMERCIO
MILANO

INNOVHUB
STAZIONI SPERIMENTALI PER L'INDUSTRIA Innovazione e ricerca
Via Giuseppe Colombo, 83 - 20133 Milano
P.IVA 05121060965 - C.F. 97425580152

Oggetto:
**Interventi di messa a norma e ristrutturazione
delle sedi di Innovhub SSI Polo Leonardo da Vinci**
Divisione Oli e Grassi
PROSPETTI E SEZIONI

Impresa Appaltatrice:
**CONSORZIO NAZIONALE
COOPERATIVE DI
PRODUZIONE E LAVORO
"ORO INNOVATI" SOC. COOP. P.A.**

Impresa Esecutrice:
ELI COSTRUZIONI SCARL
Via Farnesca 89
20132 Milano
Costruzioni Soc. Coop. A.r.l.

Progettista Esecutivo:
ATipproject
Via G. B. Picotti 12/14, 56124 Pisa
Tel. +39 050 57 84 60
Fax. +39 050 38 69 084
e-mail: info@atipproject.com
P. IVA 01991420504

Rev.	Data	Descrizione	Redatto	Controllato	Autorizzato
E
D
C
B
A
0	20/03/2018	As-Built	G. Aloisio		

CATEGORIA: **A R** / N° progressivo dell'elaborato: **004** ⇒ Elaborato successivo: **005** / SCALA: **1:100**