
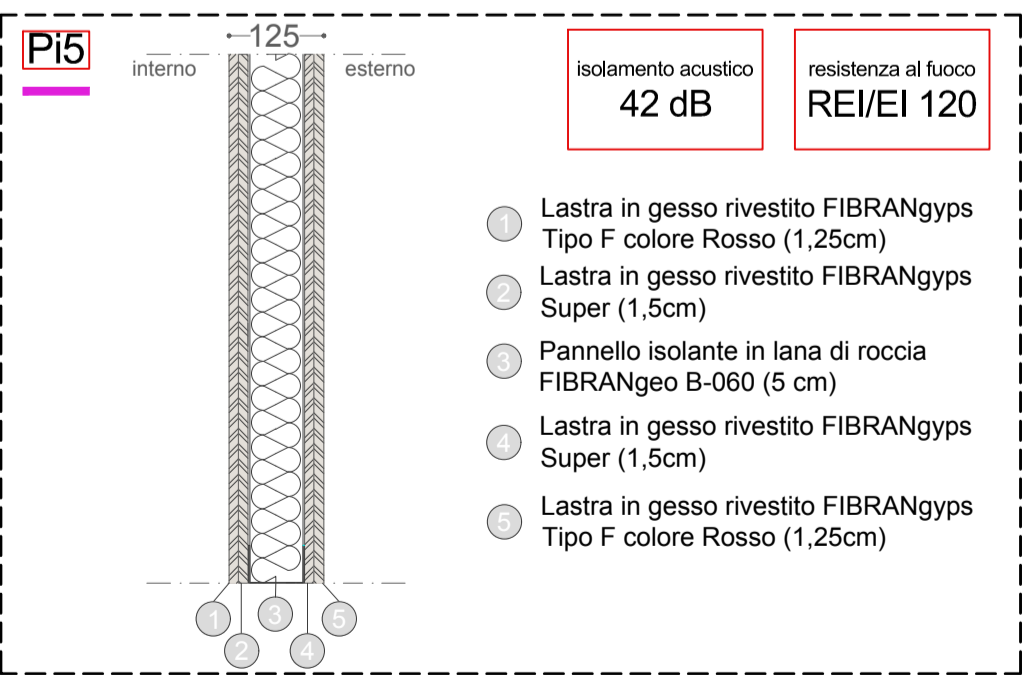
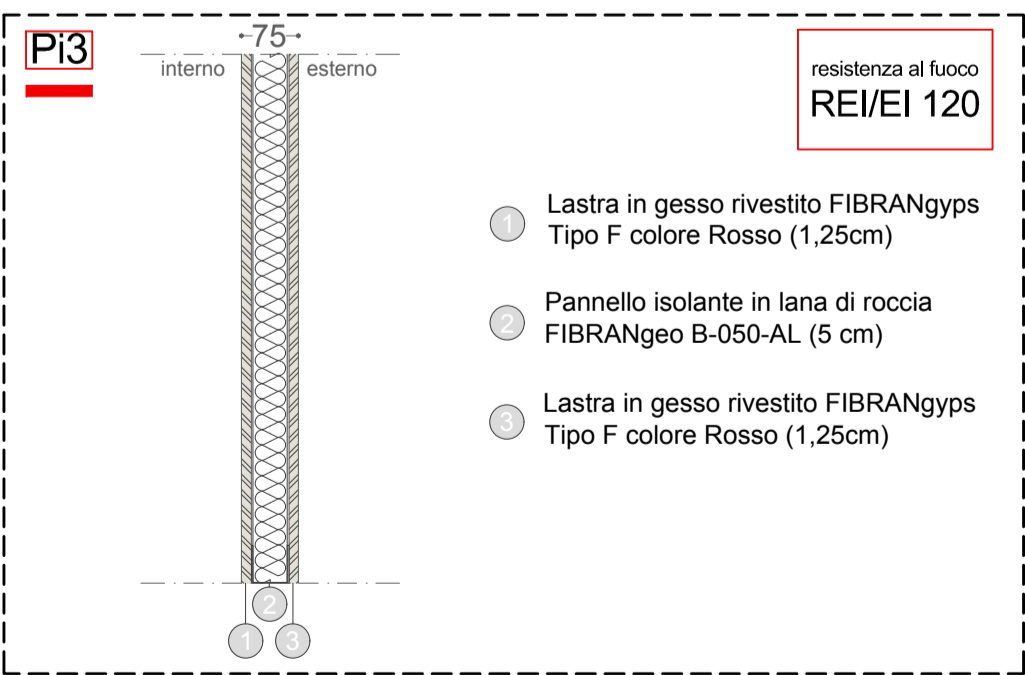
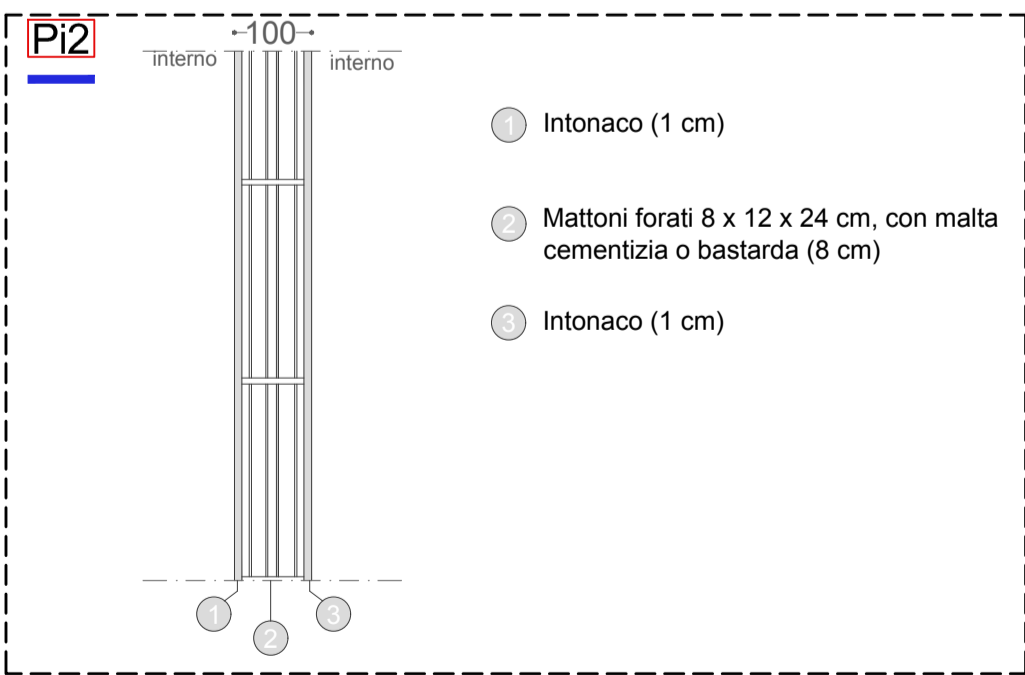


LEGENDA

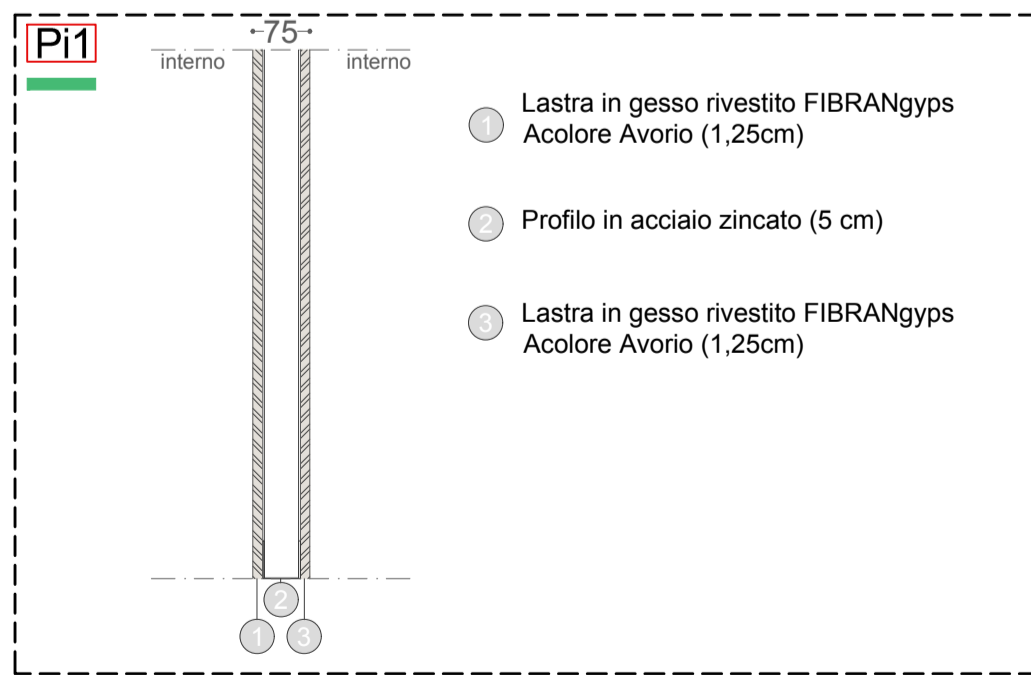

**INNOVHUB**  
STAZIONI SPERIMENTALI PER L'INDUSTRIA Innovazione e ricerca  
Via Giuseppe Colombo, 83 - 20133 Milano  
P.IVA 05121060965 - C.F. 97425580152

Oggetto:  
**Interventi di messa a norma e ristrutturazione  
delle sedi di Innovhub SSI Polo Leonardo da Vinci**

Divisione Oli e Grassi  
ABACO PARETI Piano Seminterrato

Impresa Appaltatrice:  
**CONSORZIO NAZIONALE  
COOPERATIVE DI  
PRODUZIONE E LAVORO  
"CIRCO MENOTTI" SOC. COOP. P.A.**

Impresa Esecutrice:  
**ELI COSTRUZIONI SCARL**  
Via Palmirova 69  
20132 Milano

Progettista Esecutivo:  
**ATIproject**  
Via G. B. Picotti 12/14, 56124 Pisa  
Tel. +39.050.57.84.60  
Fax. +39.050.38.69.084  
e-mail: info@atiproject.com  
P.IVA 01991420504

Rev.	Data	Descrizione	Redatto	Controllato	Autorizzato
E	.....	.....	.....	.....	.....
D	.....	.....	.....	.....	.....
C	.....	.....	.....	.....	.....
B	.....	.....	.....	.....	.....
A	.....	.....	.....	.....	.....
0	20/03/2018	As-Built	G. Aloisio		

CATEGORIA  
**AR** / N° progressivo  
dell'elaborato  
**011** ⇒ Elaborato  
successivo  
**012** SCALA  
**1:100**