



DIVISIONE OLI E GRASSI_ PIANO RIALZATO- Abaco delle pareti

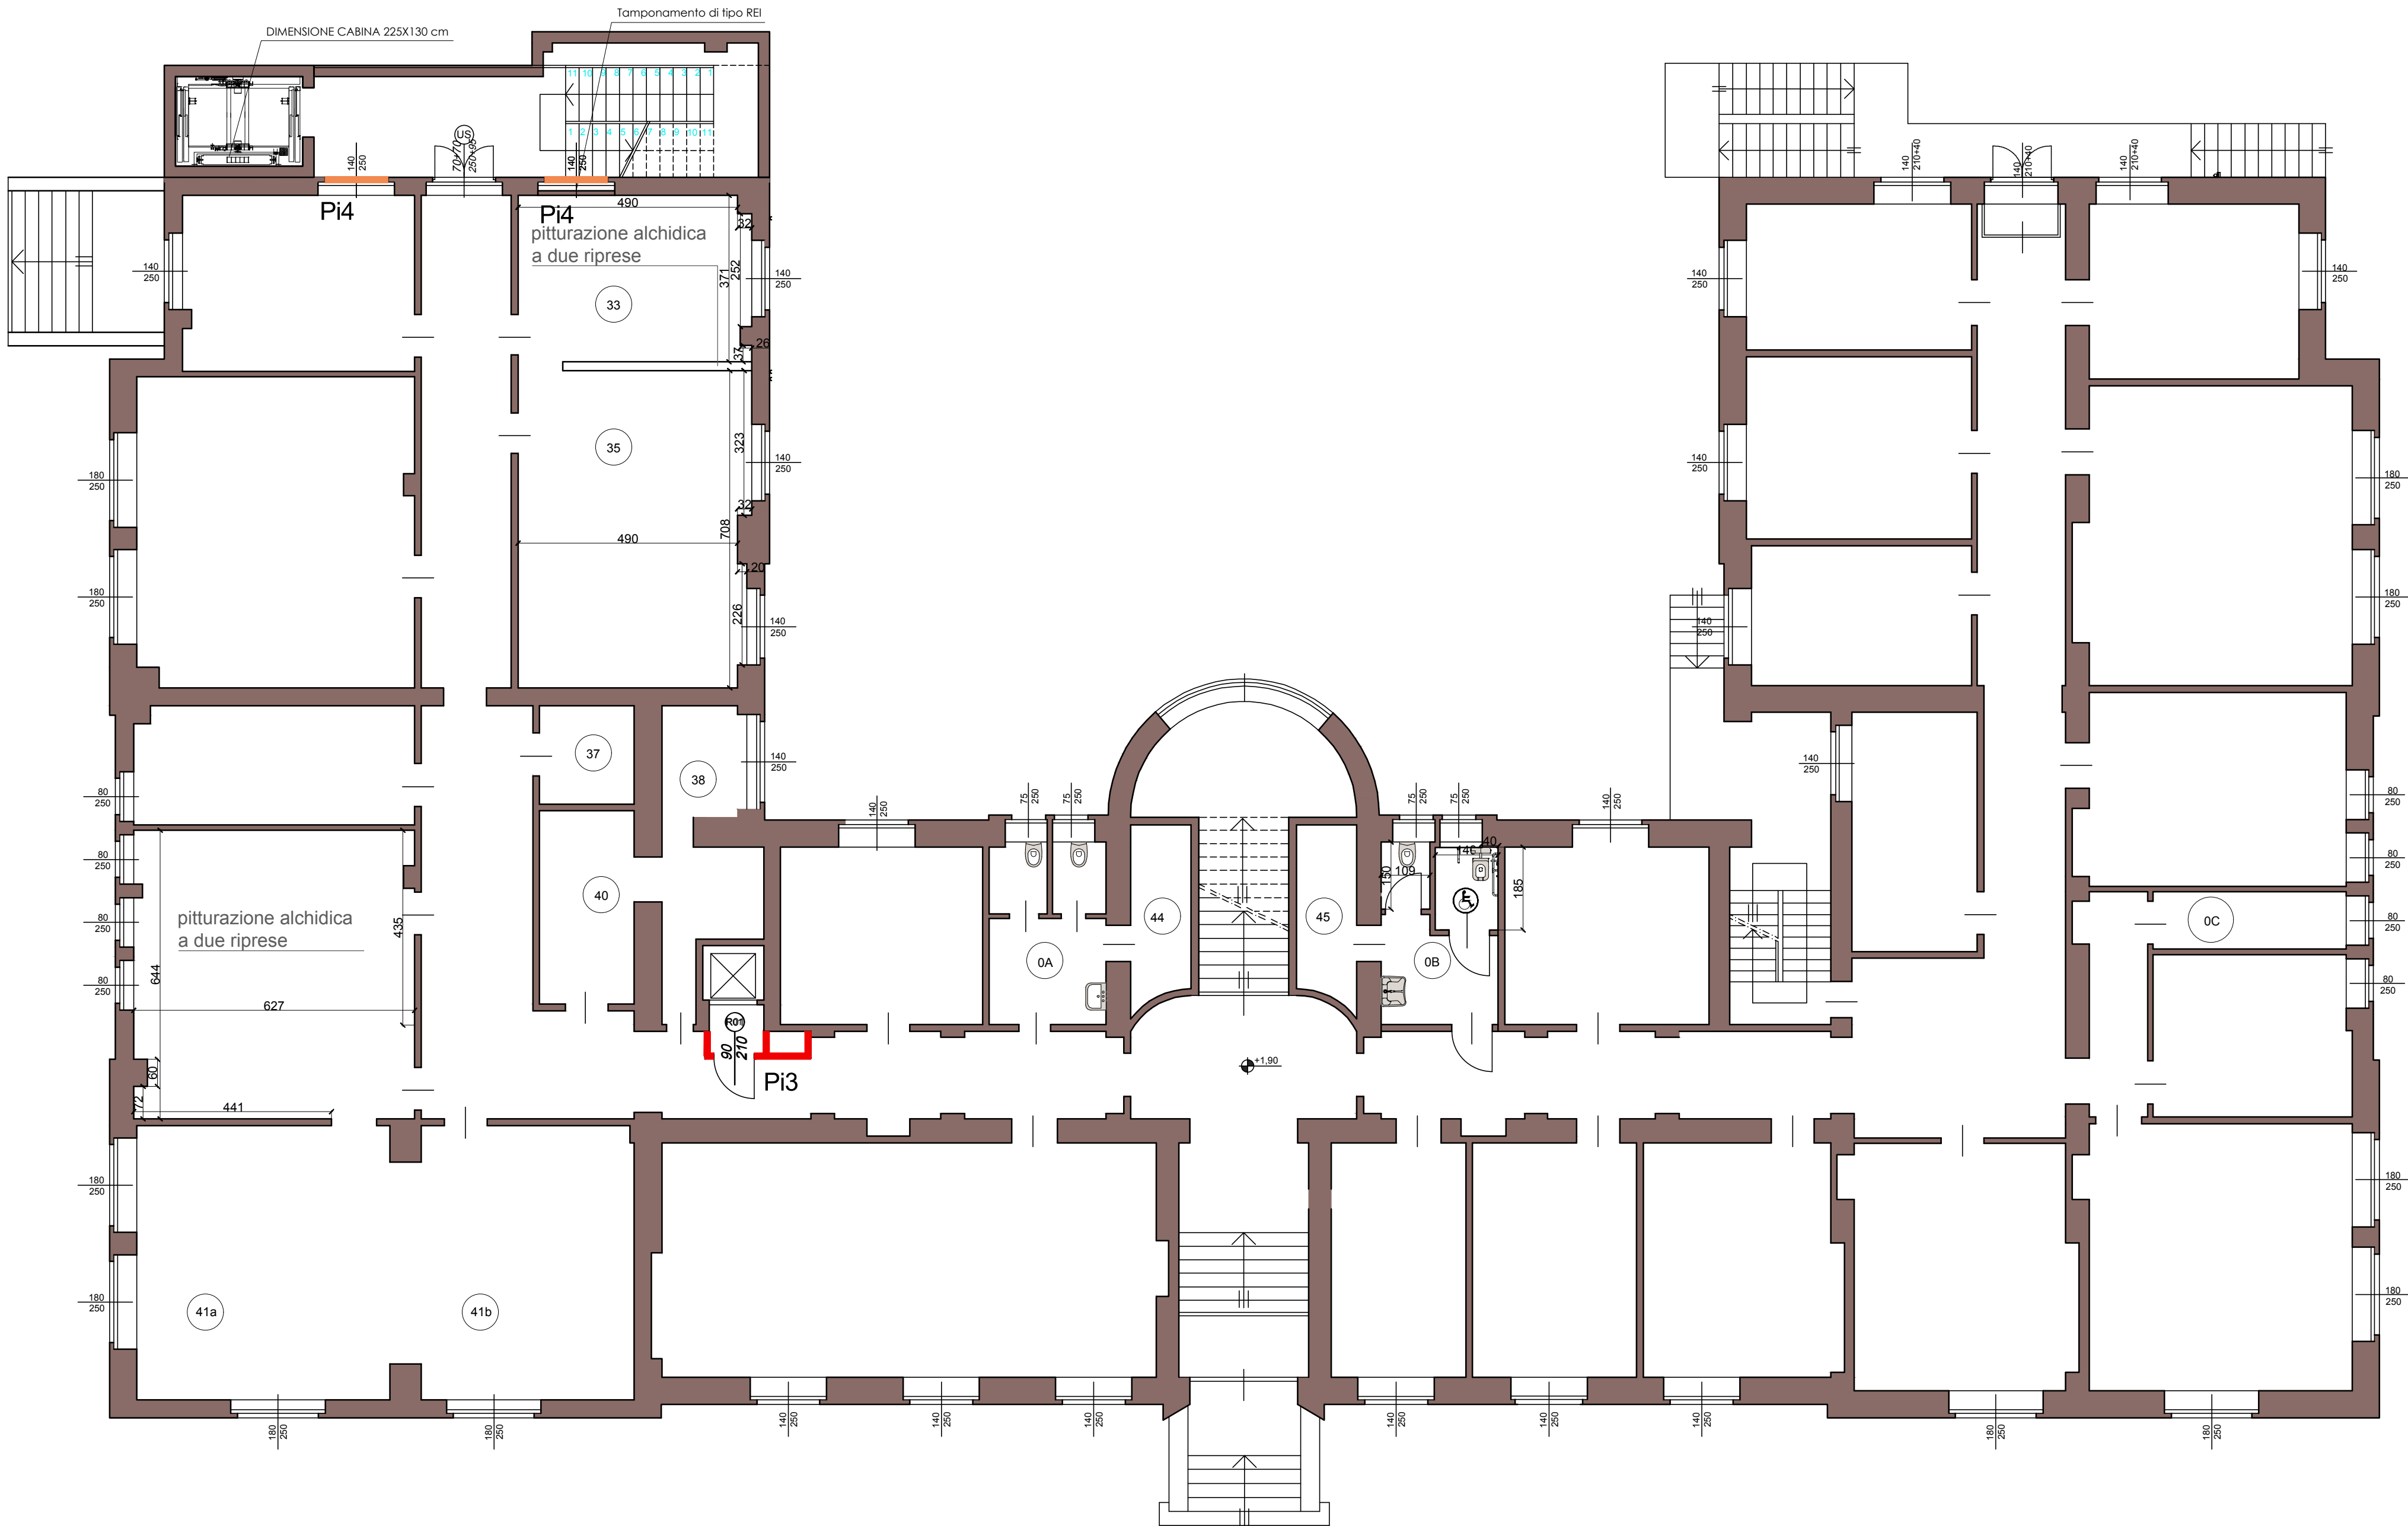

LEGENDA

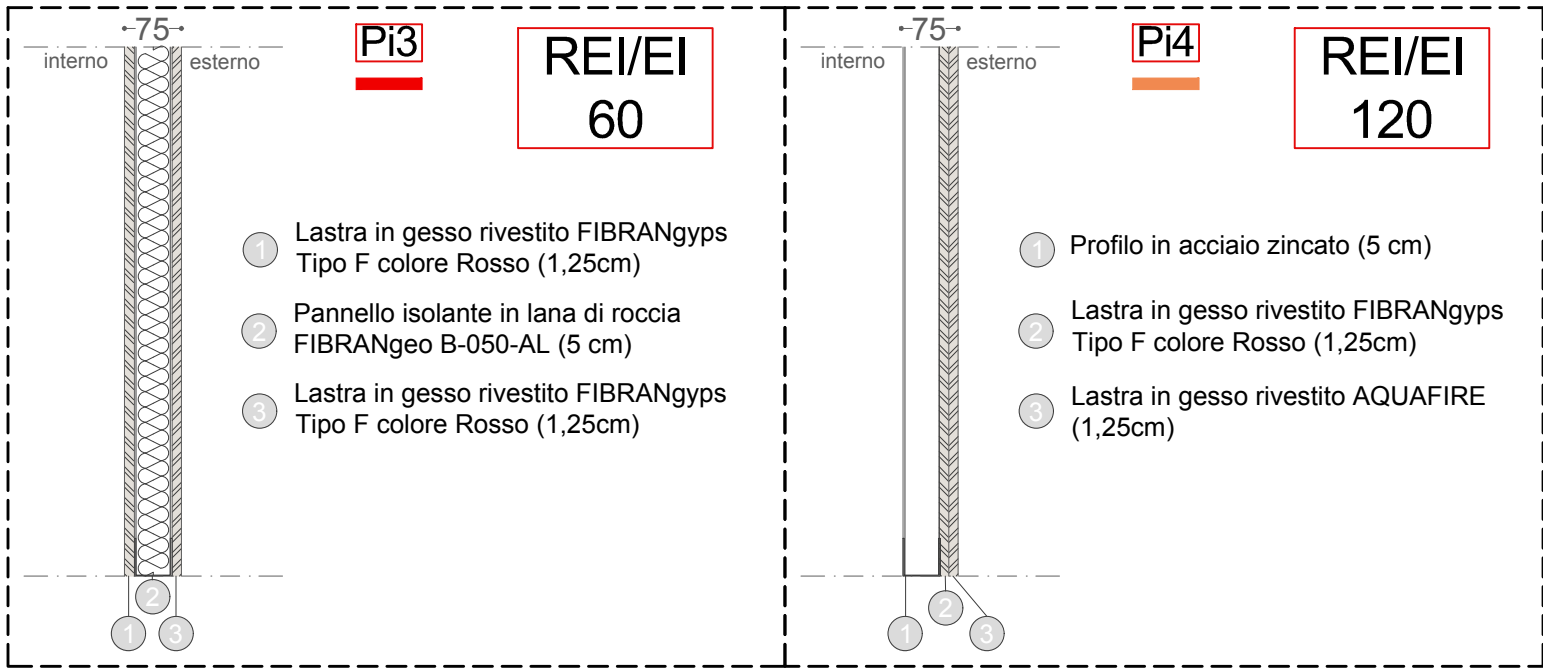

CAMERA DI
COMMERCIO
MILANO

INNOVHUB

STAZIONI SPERIMENTALI PER L'INDUSTRIA Innovazione e ricerca
Via Giuseppe Colombo, 83 - 20133 Milano
P.IVA 05121060965 - C.F. 97425580152

Oggetto:

Interventi di messa a norma e ristrutturazione
delle sedi di Innovhub SSI Polo Leonardo da Vinci

Divisione Oli e Grassi

ABACO PARETI Piano Rialzato

Impresa Appaltatrice:

CONSORZIO NAZIONALE
COOPERATIVE DI
PRODUZIONE E LAVORO
"CIRO MENOTTI" SOC. COOP. P.A.

Impresa Esecutrice:

ELI
Costruzioni Soc. Coop. A r.l.
ELI COSTRUZIONI SCARL
Via Palmanova 89
20132 Milano

Progettista Esecutivo:

ATIpject
Via G. B. Picotti 12/14, 56124 Pisa
Tel +39.050.57.84.60
Fax. +39.050.38.69.084
e-mail: info@atipject.com
P.IVA 01991420504

Rev.	Data	Descrizione	Redatto	Controllato	Autorizzato
E
D
C
B
A
0	20/03/2018	As-Built	G. Aloisio		

CATEGORIA
A R / 0 1 2 ⇒ 0 1 3
N° progressivo
dell'elaborato
Elaborato
successivo
SCALA
1:100