
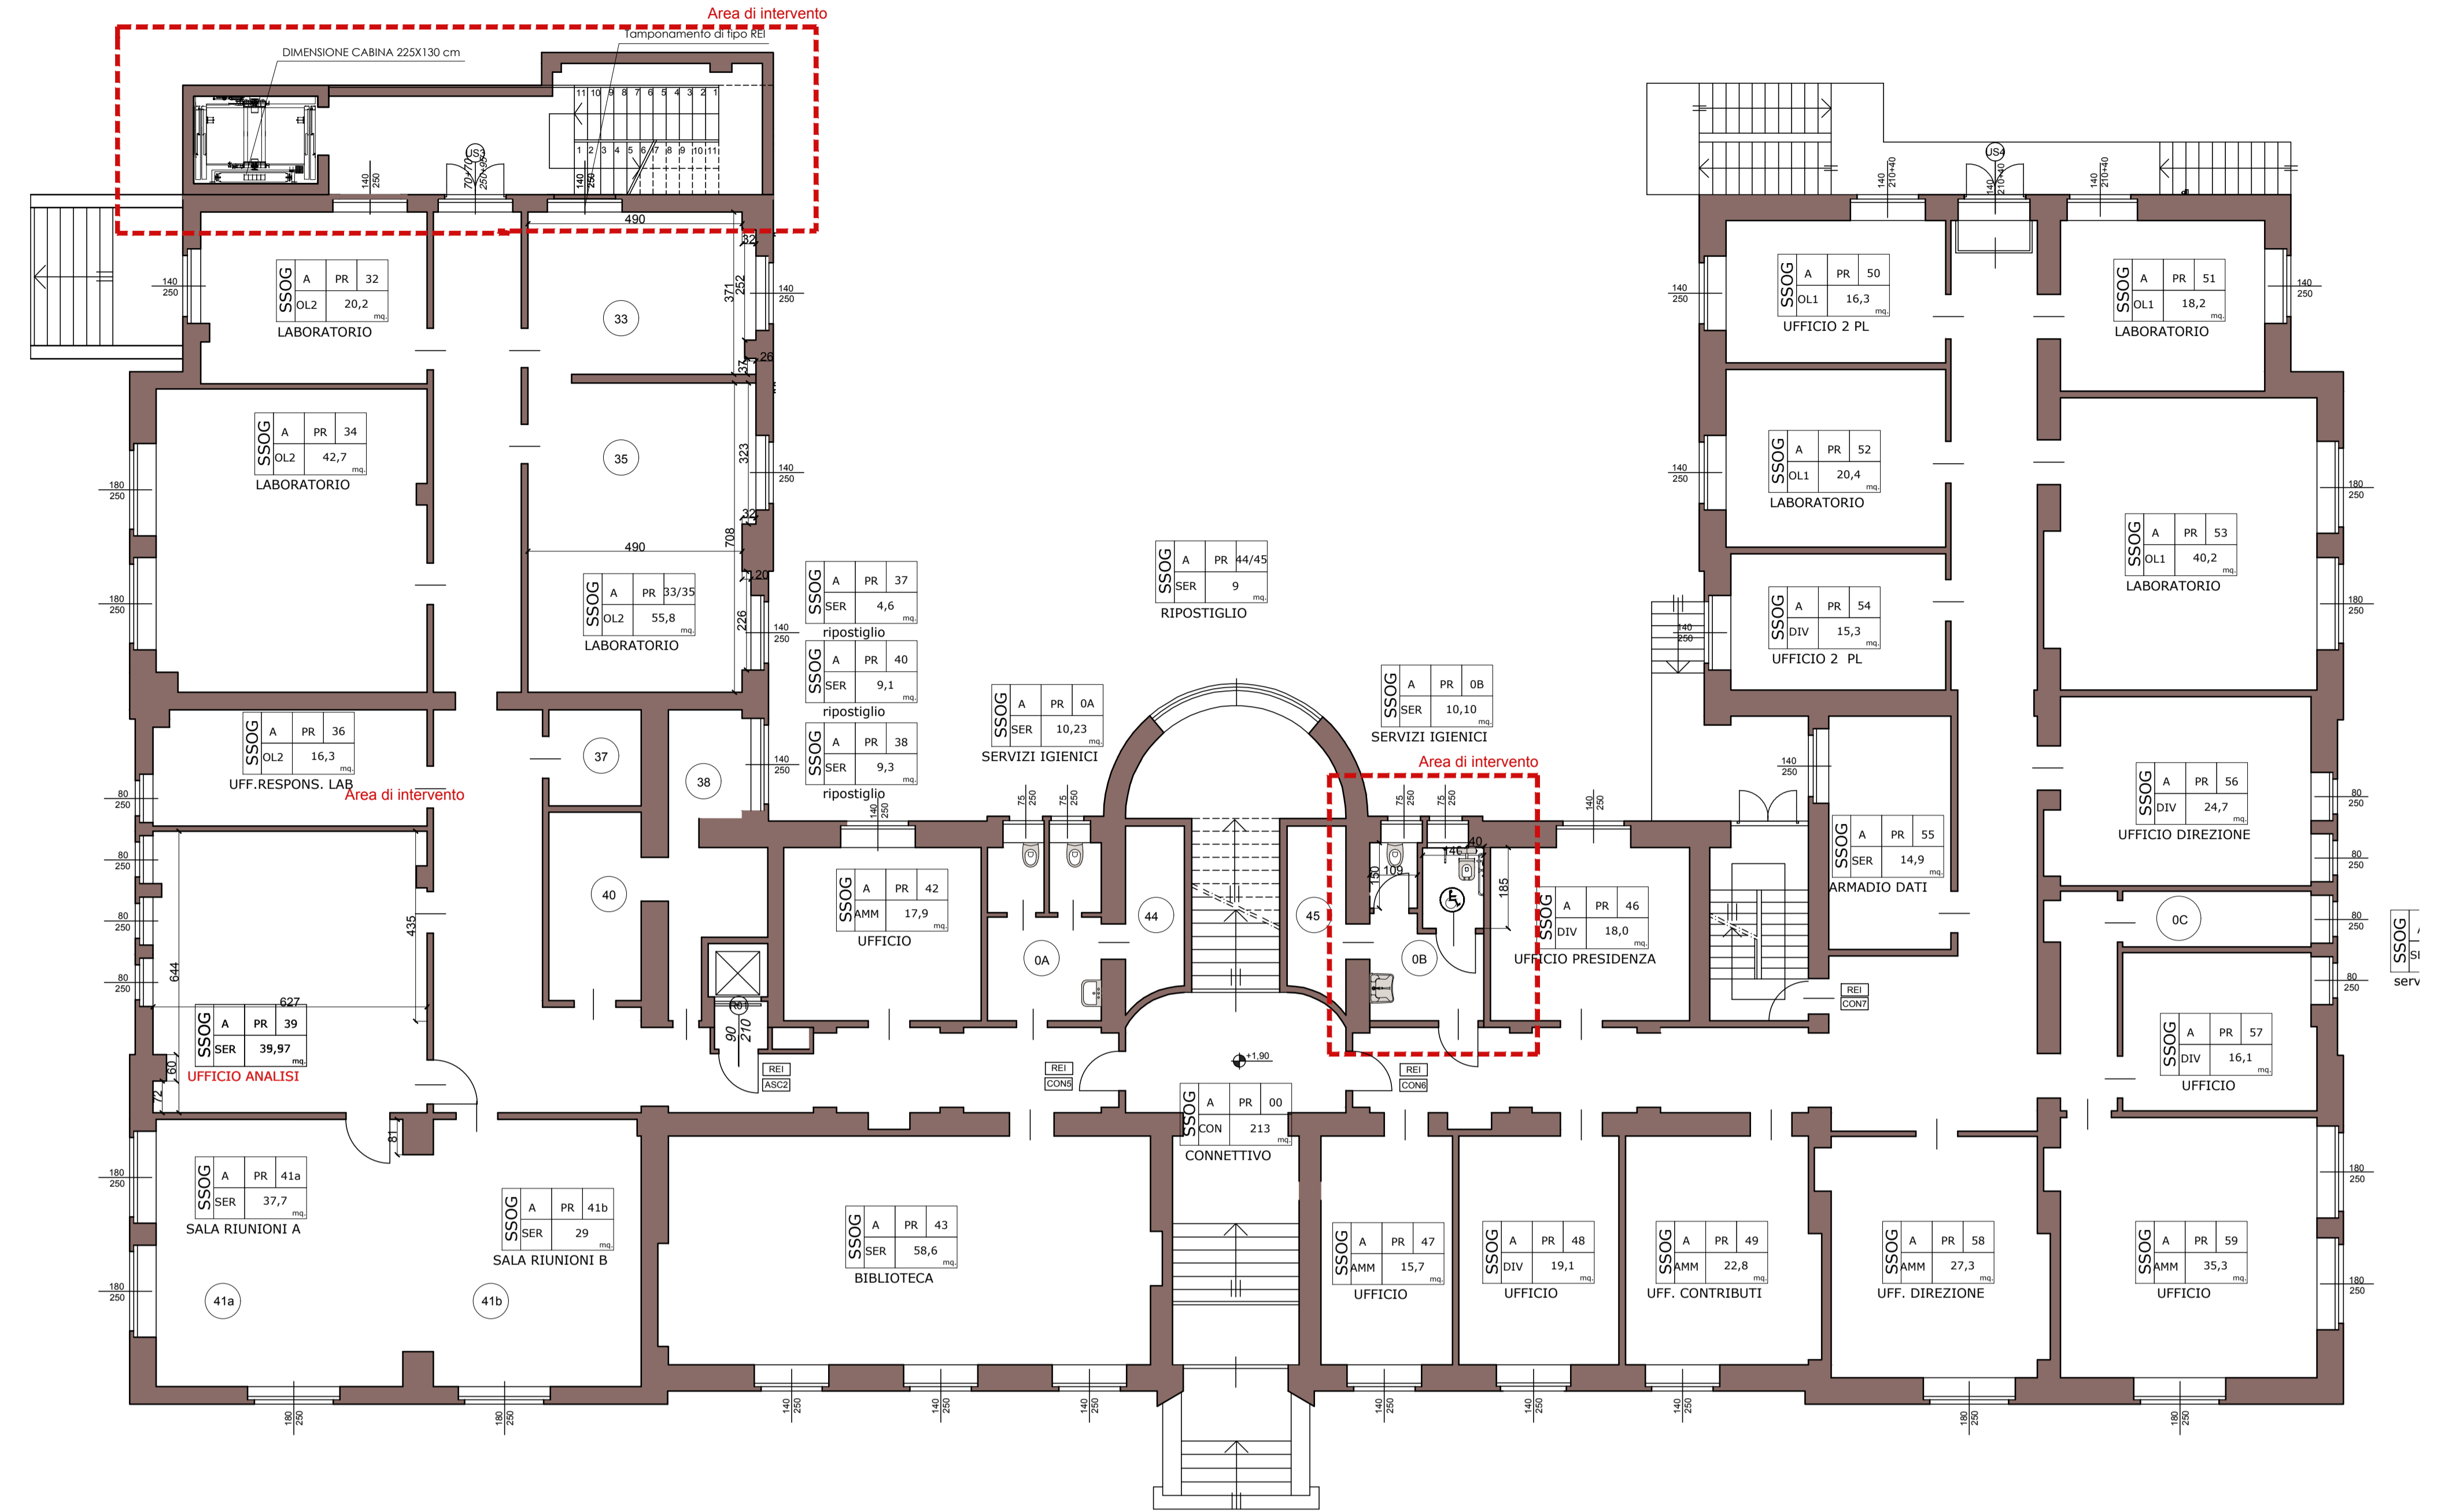




DIVISIONE OLI E GRASSI\_PIANO SEMINTERRATO

DIVISIONE OLI E GRASSI\_PIANO RIALZATO

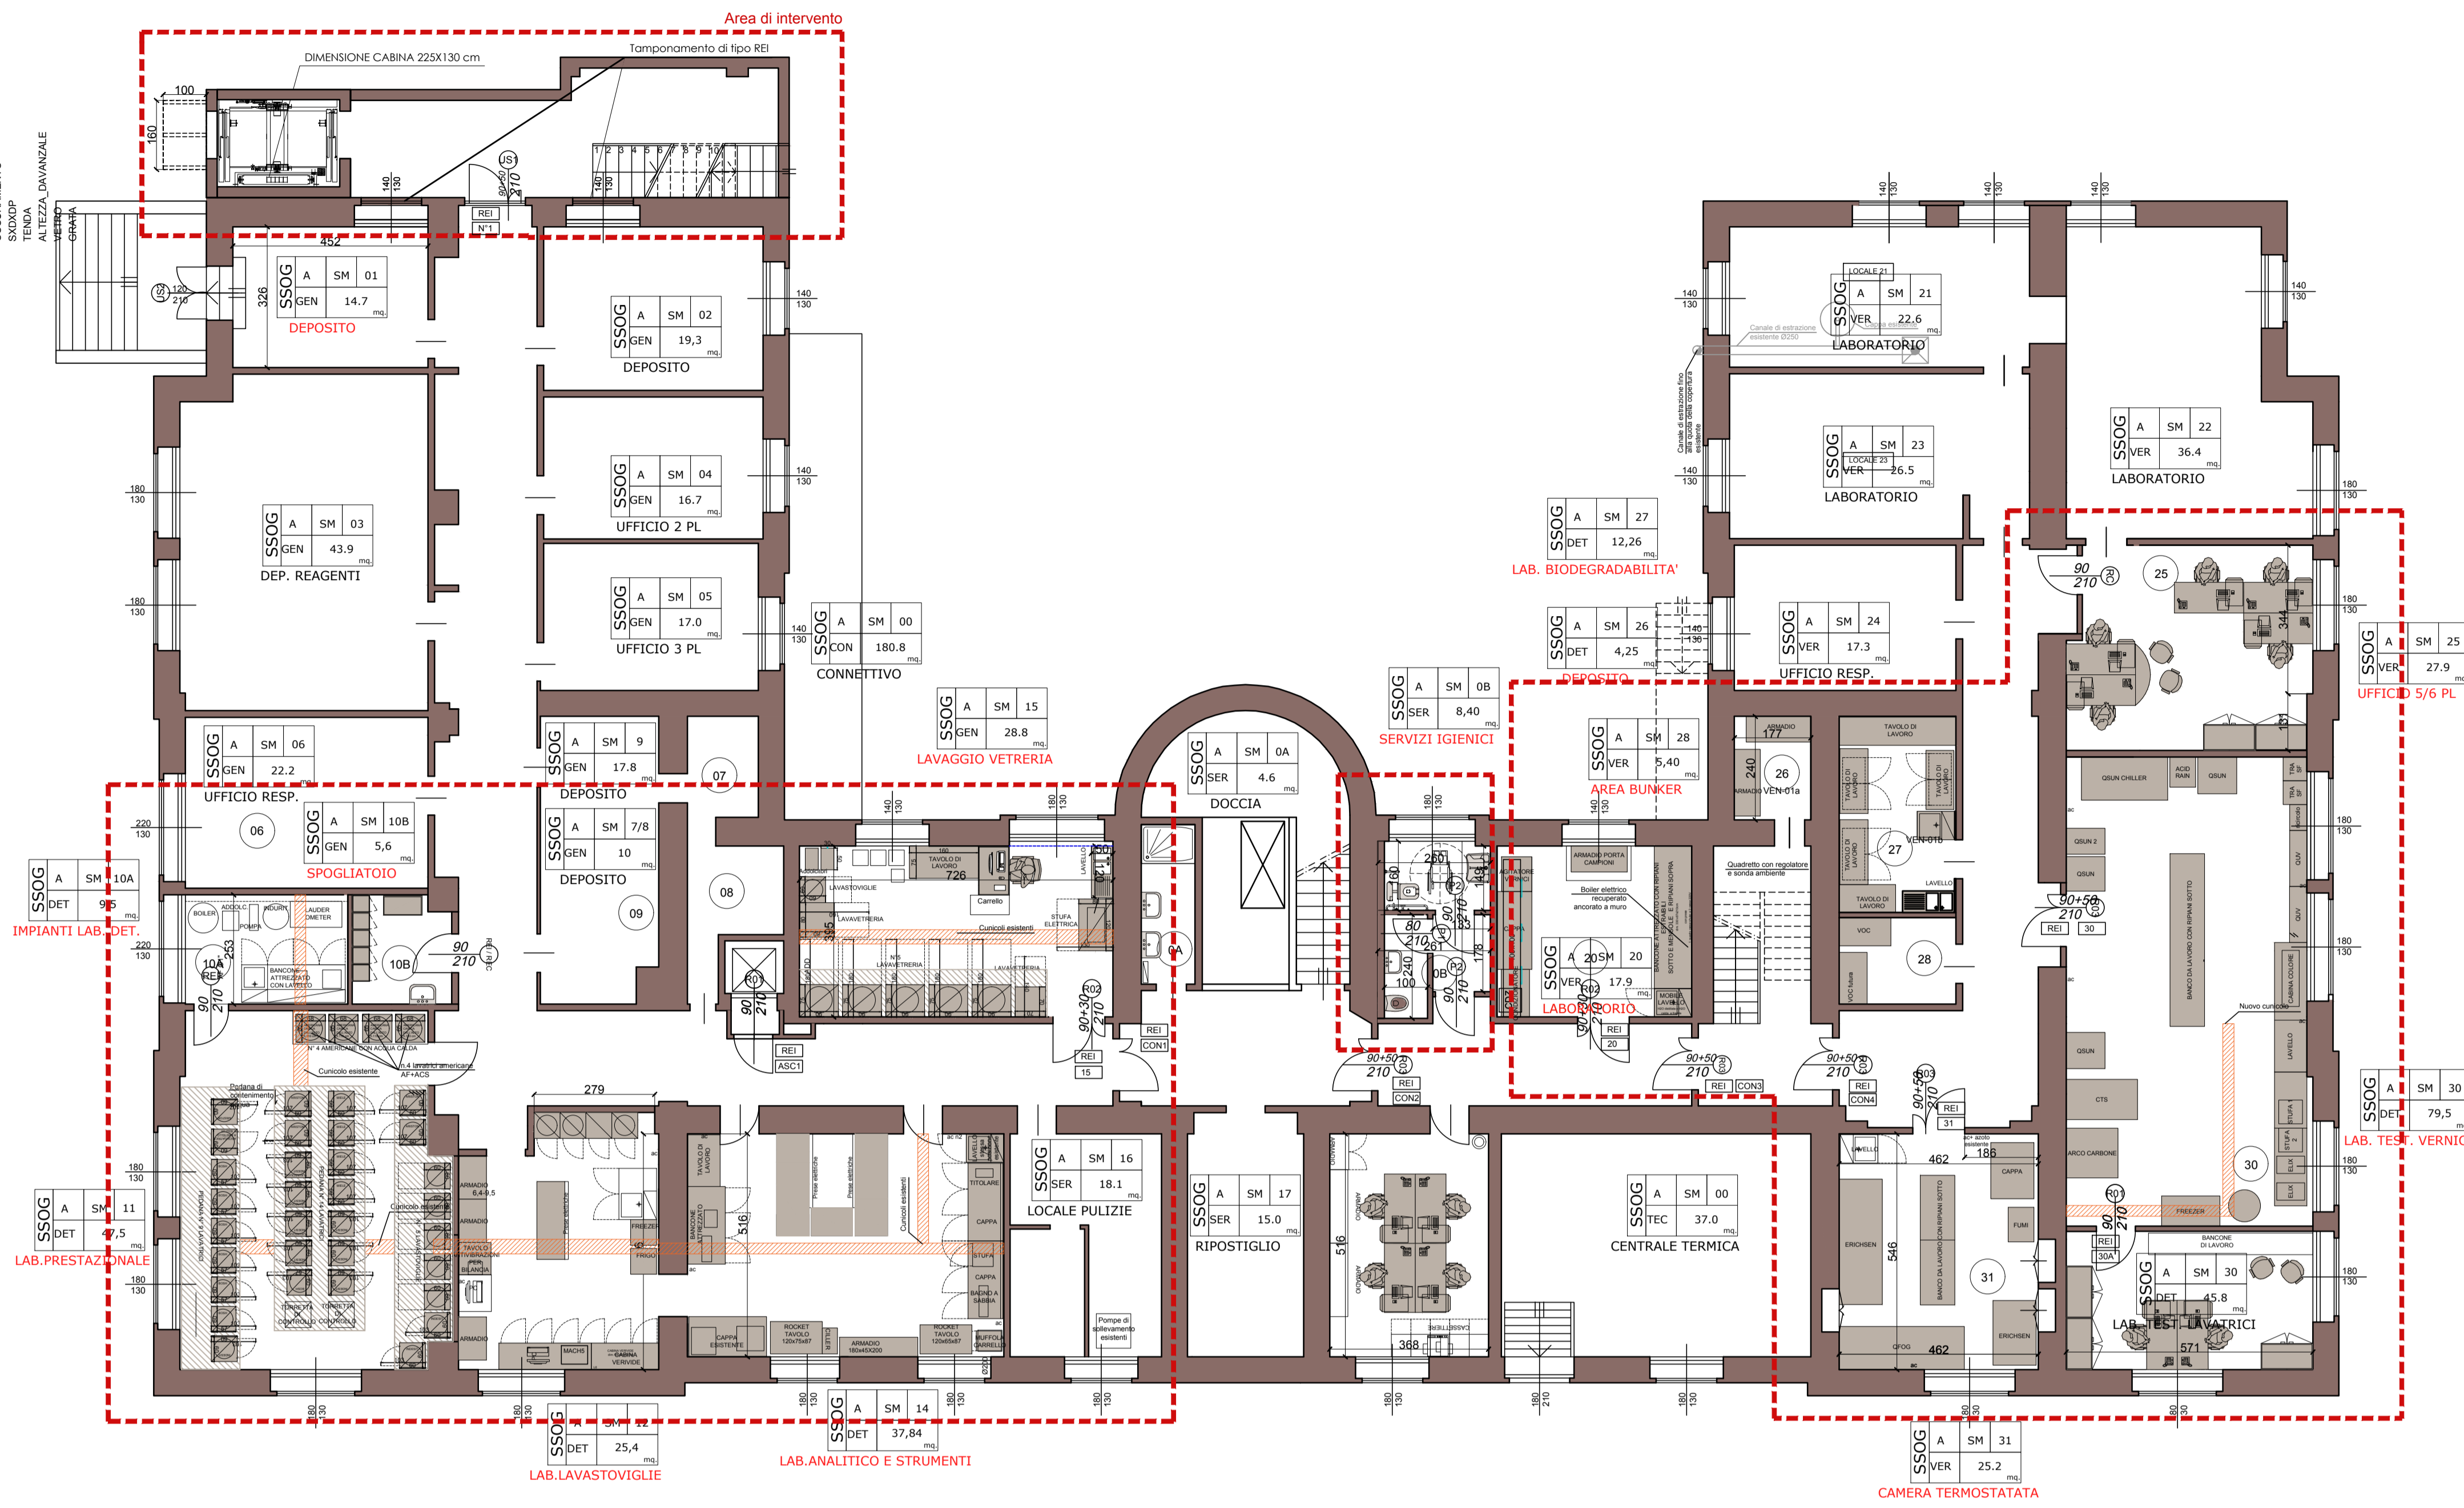

DIVISIONE OLI E GRASSI\_PIANO PRIMO



DIVISIONE OLI E GRASSI\_PIANO PRIMO

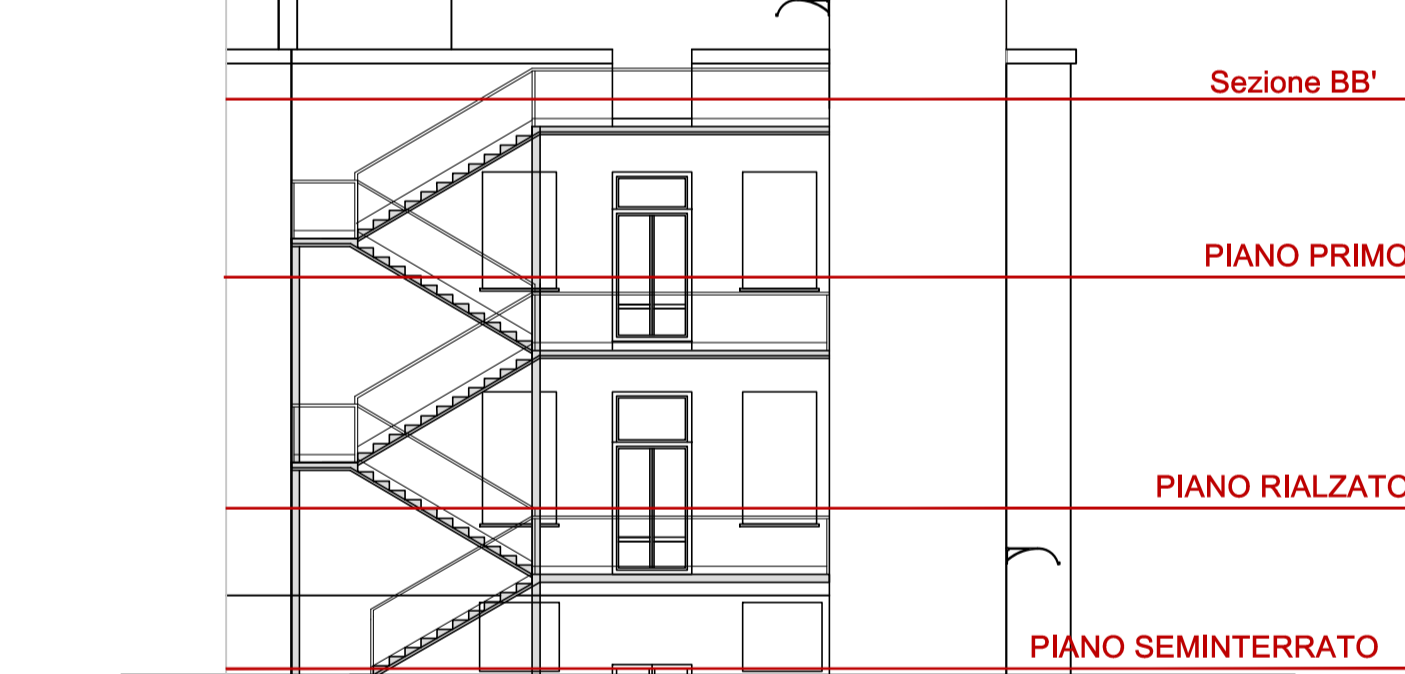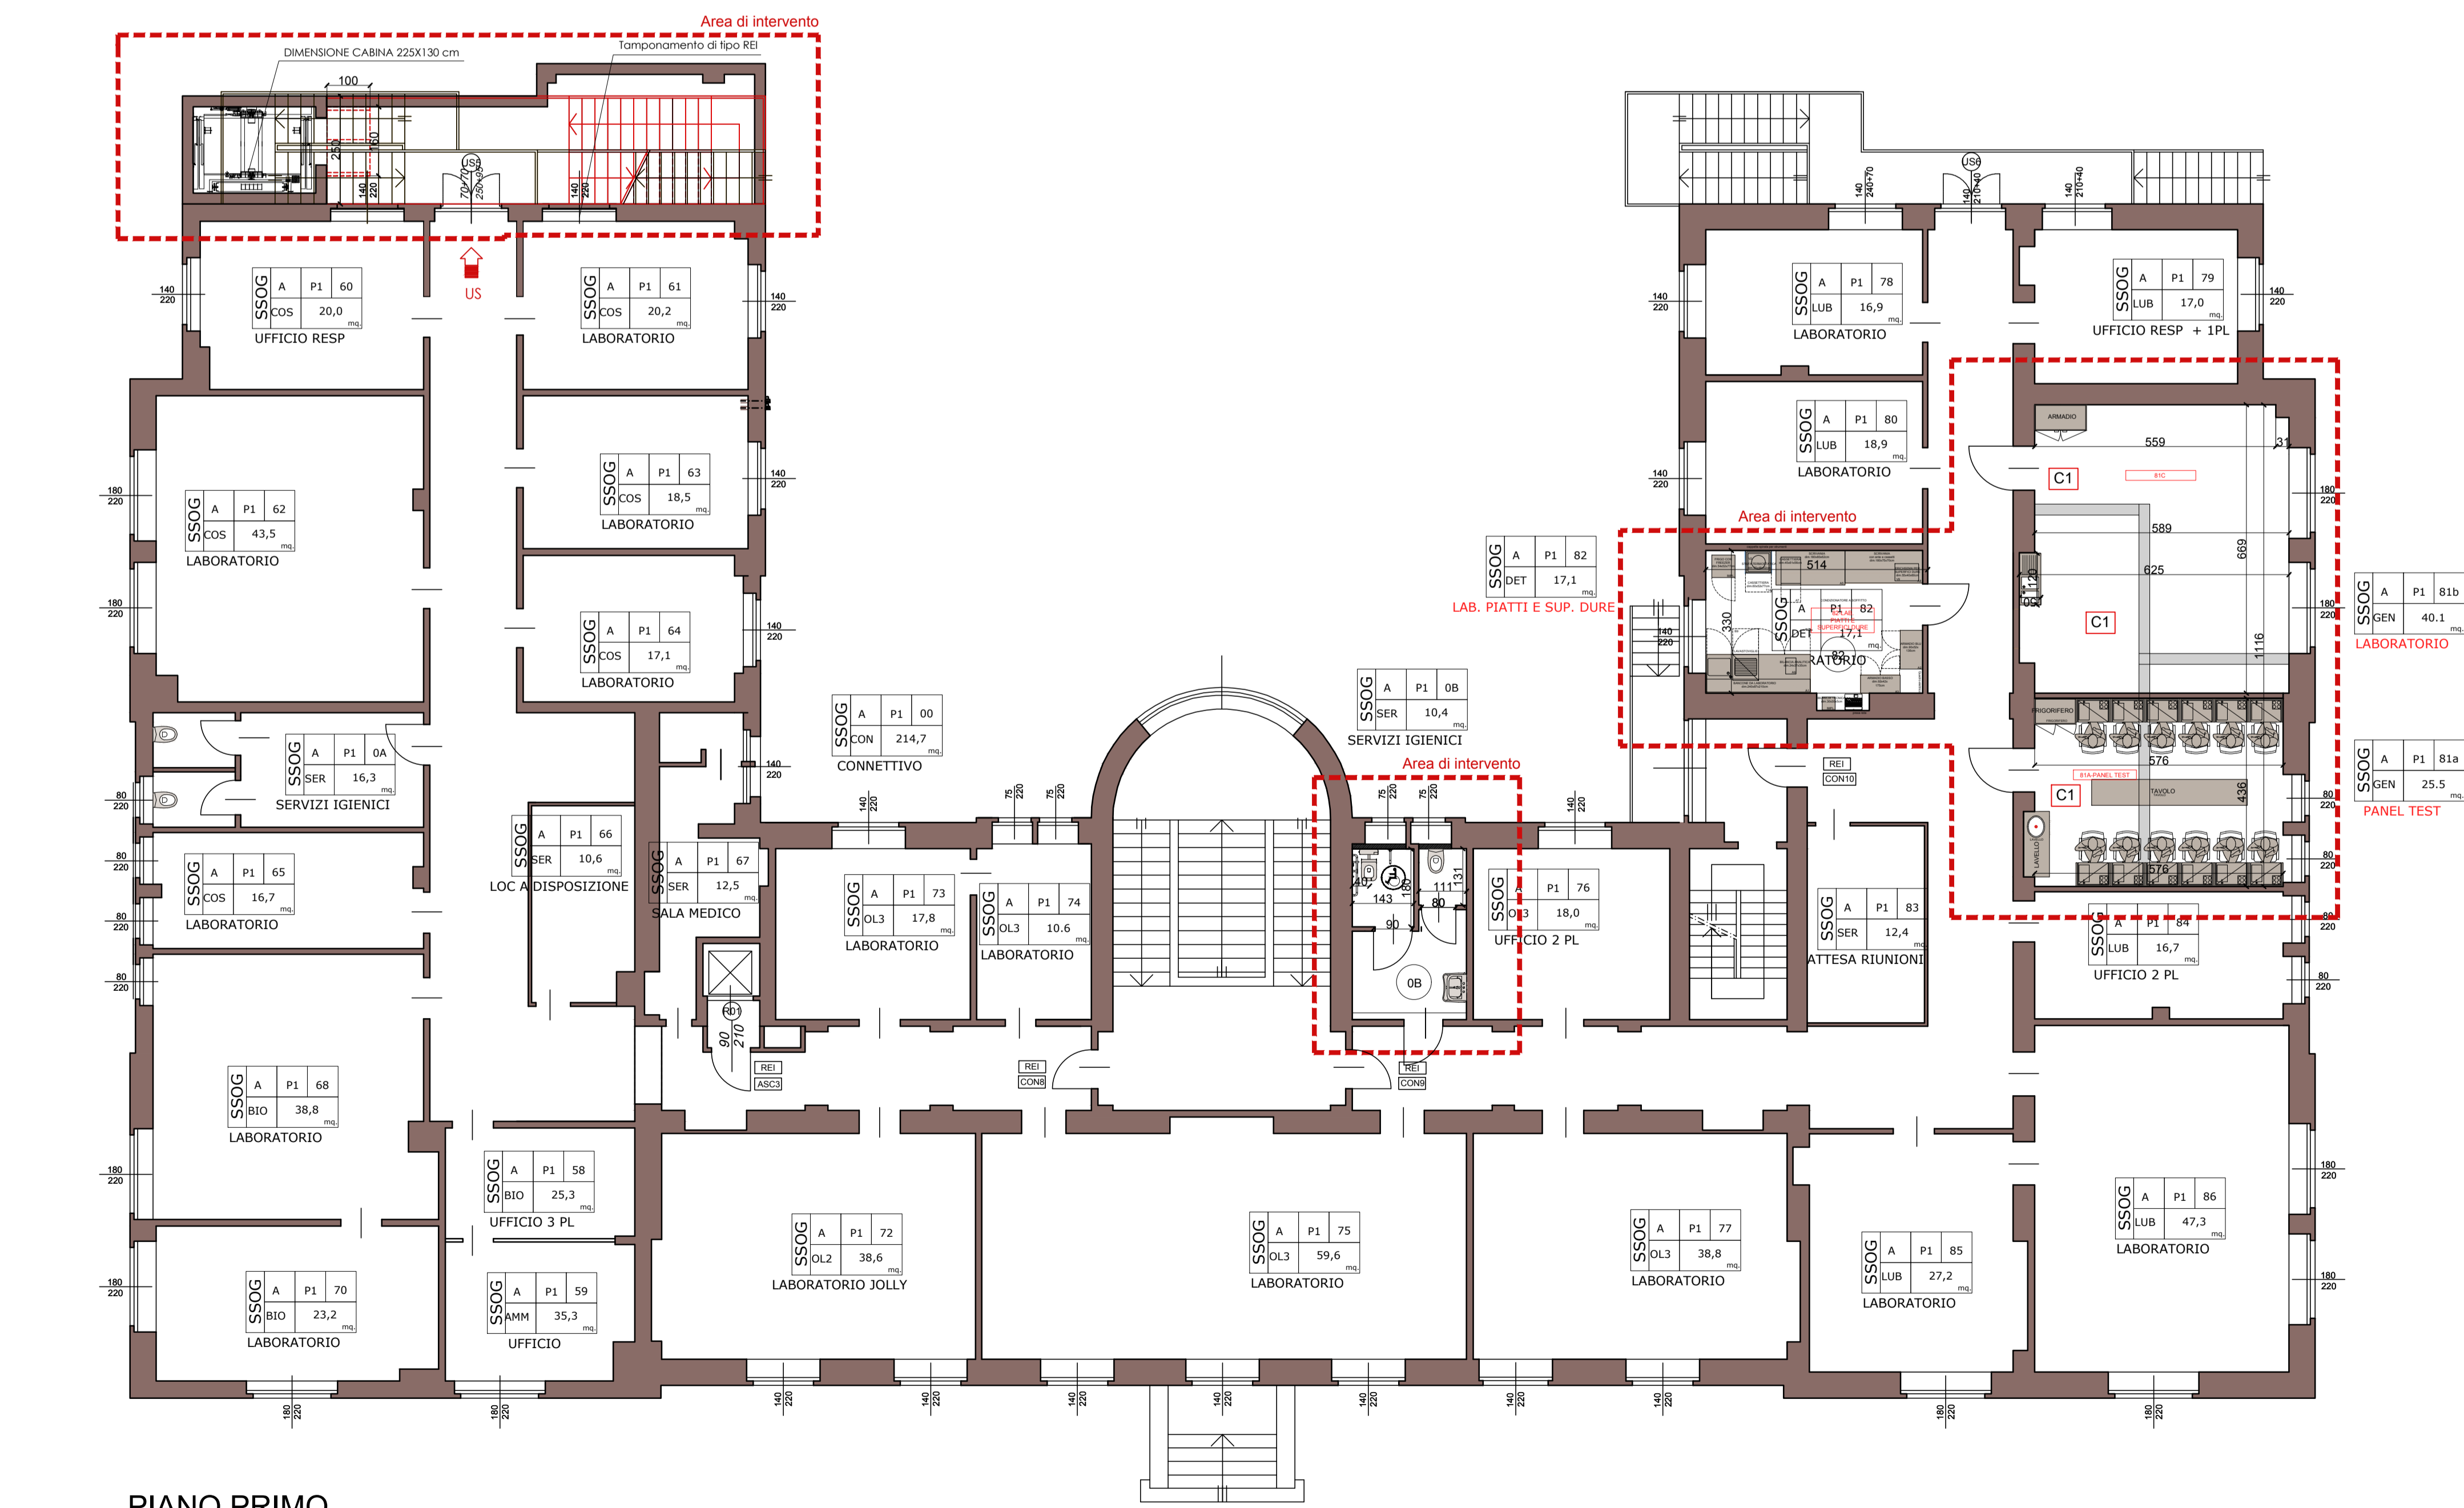


SCHEMA PIANI DI SEZIONE

| Codifica Porte REI installate      |  |
|------------------------------------|--|
| Divisione Oli e Grassi             |  |
| Piano seminterrato:                | Codice Identificativo:                       |
| N°1 US1 Usine di Scienza           | N. PROG. 1758403569                          |
| N°2 AS21 Accessori Piano Interni   | N. C. 17-5157 N. MATR. 598.524               |
| N°3 CON2 Condotto Interni          | N. C. 17-5157 N. MATR. 598.524               |
| N°4 15 Locale 15                   | N. PROG. 1654455533                          |
| N°5 20 Locale 20                   | N. PROG. 1758403577                          |
| N°6 CON2 Condotto Interni          | COD. OMOLOG. B2218E210P914 N. MATR. 58623-17 |
| N°7 CON2 Condotto Interni          | N. C. 17-5157 N. MATR. 598.525               |
| N°8 31 Locale 31                   | N. C. 17-5157 N. MATR. 598.527               |
| N°9 30 Locale 30                   | COD. OMOLOG. B2218E210P914 N. MATR. 58623-17 |
| N°10 30A Locale 30A                | N. PROG. 1727030305                          |
| Piano Rialzato:                    | Codice Identificativo:                       |
| N°11 AS22 Accessori Piano Rialzato | N. PROG. 1758403569                          |
| Piano Primo:                       | Codice Identificativo:                       |
| N°12 AS21 Accessori Piano Primo    | N. PROG. 1758403570                          |


| LEGENDA                             |     |
|-------------------------------------|-----|
| DIVISIONE OLI                       | DIV |
| AMMINISTRAZIONE FINANZA E CONTROLLO | AMM |
| SPAZI DI SERVIZIO E SUPPORTO        | SER |
| SERVIZI GENERALI                    | GEN |
| OLI 1                               | OL1 |
| OLI 2                               | OL2 |
| OLI 3                               | OL3 |
| COSMETICA                           | COS |
| VERNICI                             | VER |
| DETERGENTI                          | DET |
| LUBRIFICANTI                        | LUB |
| TECNOLOGIE BIODIESEL                | BIO |
| SERVIZI TECNOLOGICI                 | TEC |
| CONNETTIVO                          | CON |

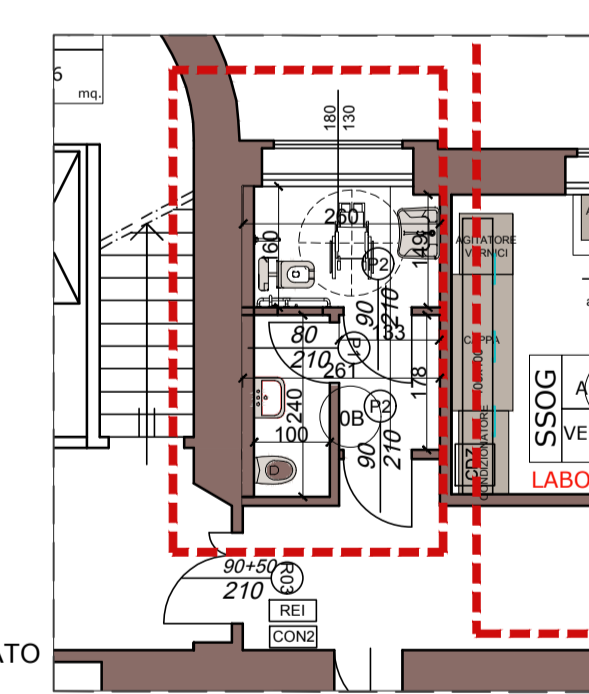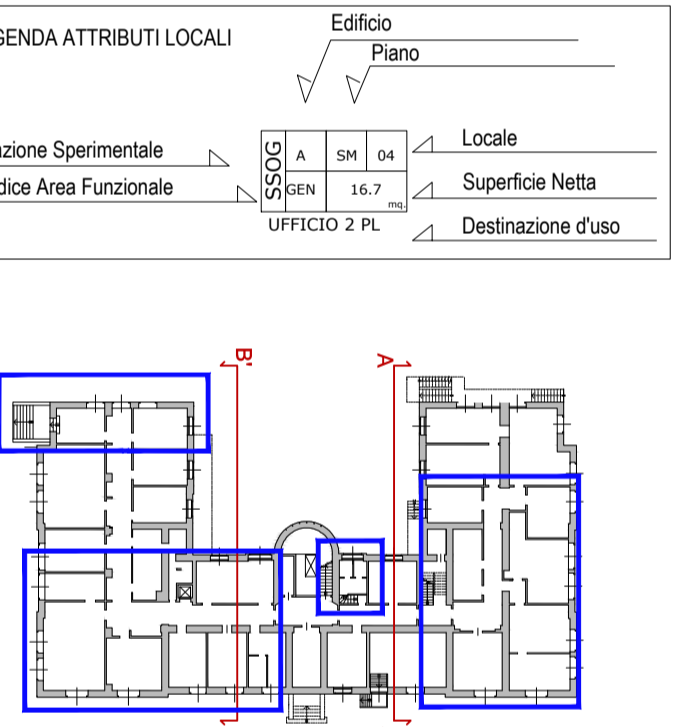

PIANO SEMINTERRATO  
SCALE 1:50

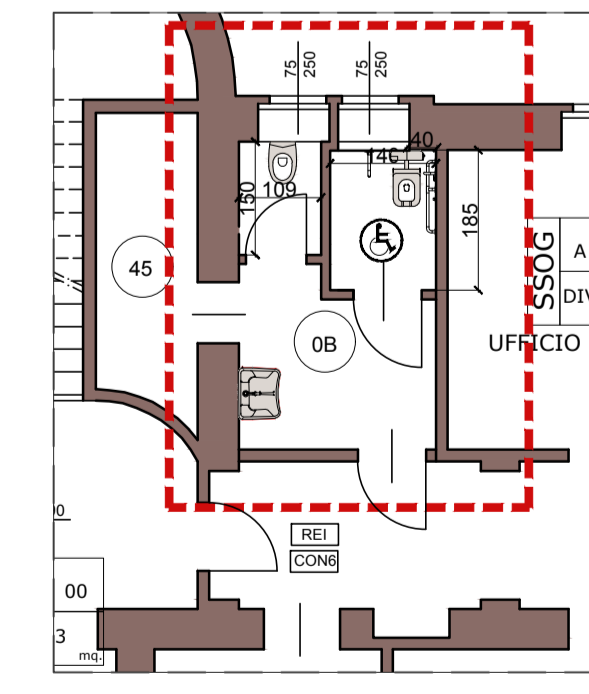

PIANO RIALZATO  
SCALE 1:50

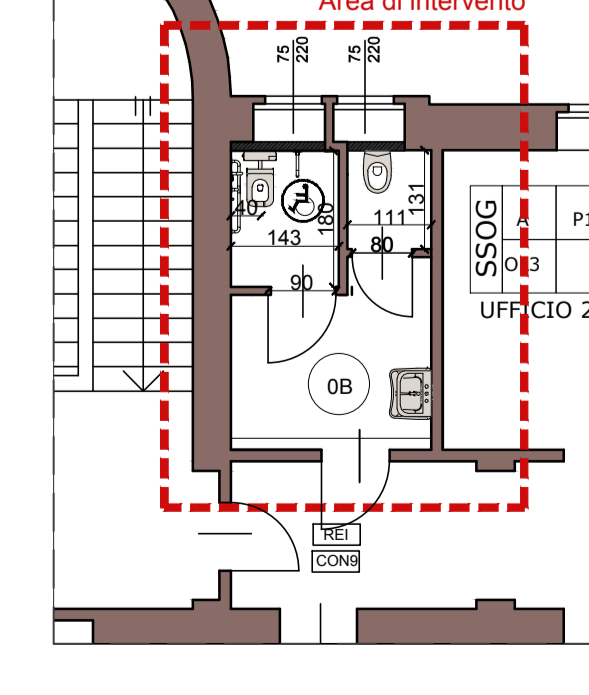

PIANO PRIMO  
SCALE 1:50



**INNOVHUB**  
STAZIONI SPERIMENTALI PER L'INDUSTRIA Innovazione e ricerca  
Via Giuseppe Colombo, 83 - 20133 Milano  
P.IVA 05121060965 - C.F. 97425580152

Oggetto:  
**Interventi di messa a norma e ristrutturazione delle sedi di Innovhub SSI Polo Leonardo da Vinci**  
Divisione Oli e Grassi  
PLANIMETRIA GENERALE PIANI Seminterrato, Rialzato, Primo.

Impresa Appaltatrice:  
**CONSORZIO NAZIONALE COOPERATIVE DI LAVORO "CND MENOTTI SOC. COOP. P.A."**  
Impresa Esecutrice:  
**ELI COSTRUZIONI SCARL**  
Via Palmanova 89  
20132 Milano

| Rev. | Data  | Descrizione | Redatto | Controllato | Autorizzato |
|------|-------|-------------|---------|-------------|-------------|
| E    | ..... | .....       | .....   | .....       | .....       |
| O    | ..... | .....       | .....   | .....       | .....       |
| C    | ..... | .....       | .....   | .....       | .....       |
| B    | ..... | .....       | .....   | .....       | .....       |
| A    | ..... | .....       | .....   | .....       | .....       |

|   |           |          |           |  |  |
|---|-----------|----------|-----------|--|--|
| 0 | 2003/2018 | As-Built | G. Aloisi |  |  |
|---|-----------|----------|-----------|--|--|