


DIVISIONE OLI E GRASSI_ PIANO PRIMO - Abaco dei pavimenti

LEGENDA

- P3** Pavimento vinilico omogeneo, con cariche minerali e pigmenti, peso 3,0-3,3 kg/m², spessore 2,0mm, monocromatico in PVC calpestabile antiscivolo, posato con adesivo compresa la normale rasatura di idoneo massetto e le assistenze murarie;
- teli altezza 100-200cm colore chiaro (484).
- P2** Pavimento in piastrelle di gres fine porcellanato a superficie liscia, spessore 8 + 10 mm, posato con boiacca di puro cemento su letto di malta di legante idraulico, o incollato su idoneo sottofondo; comprese assistenze murarie, escluso il sottofondo, con piastrelle: - 30 x 30 cm, colori scuri

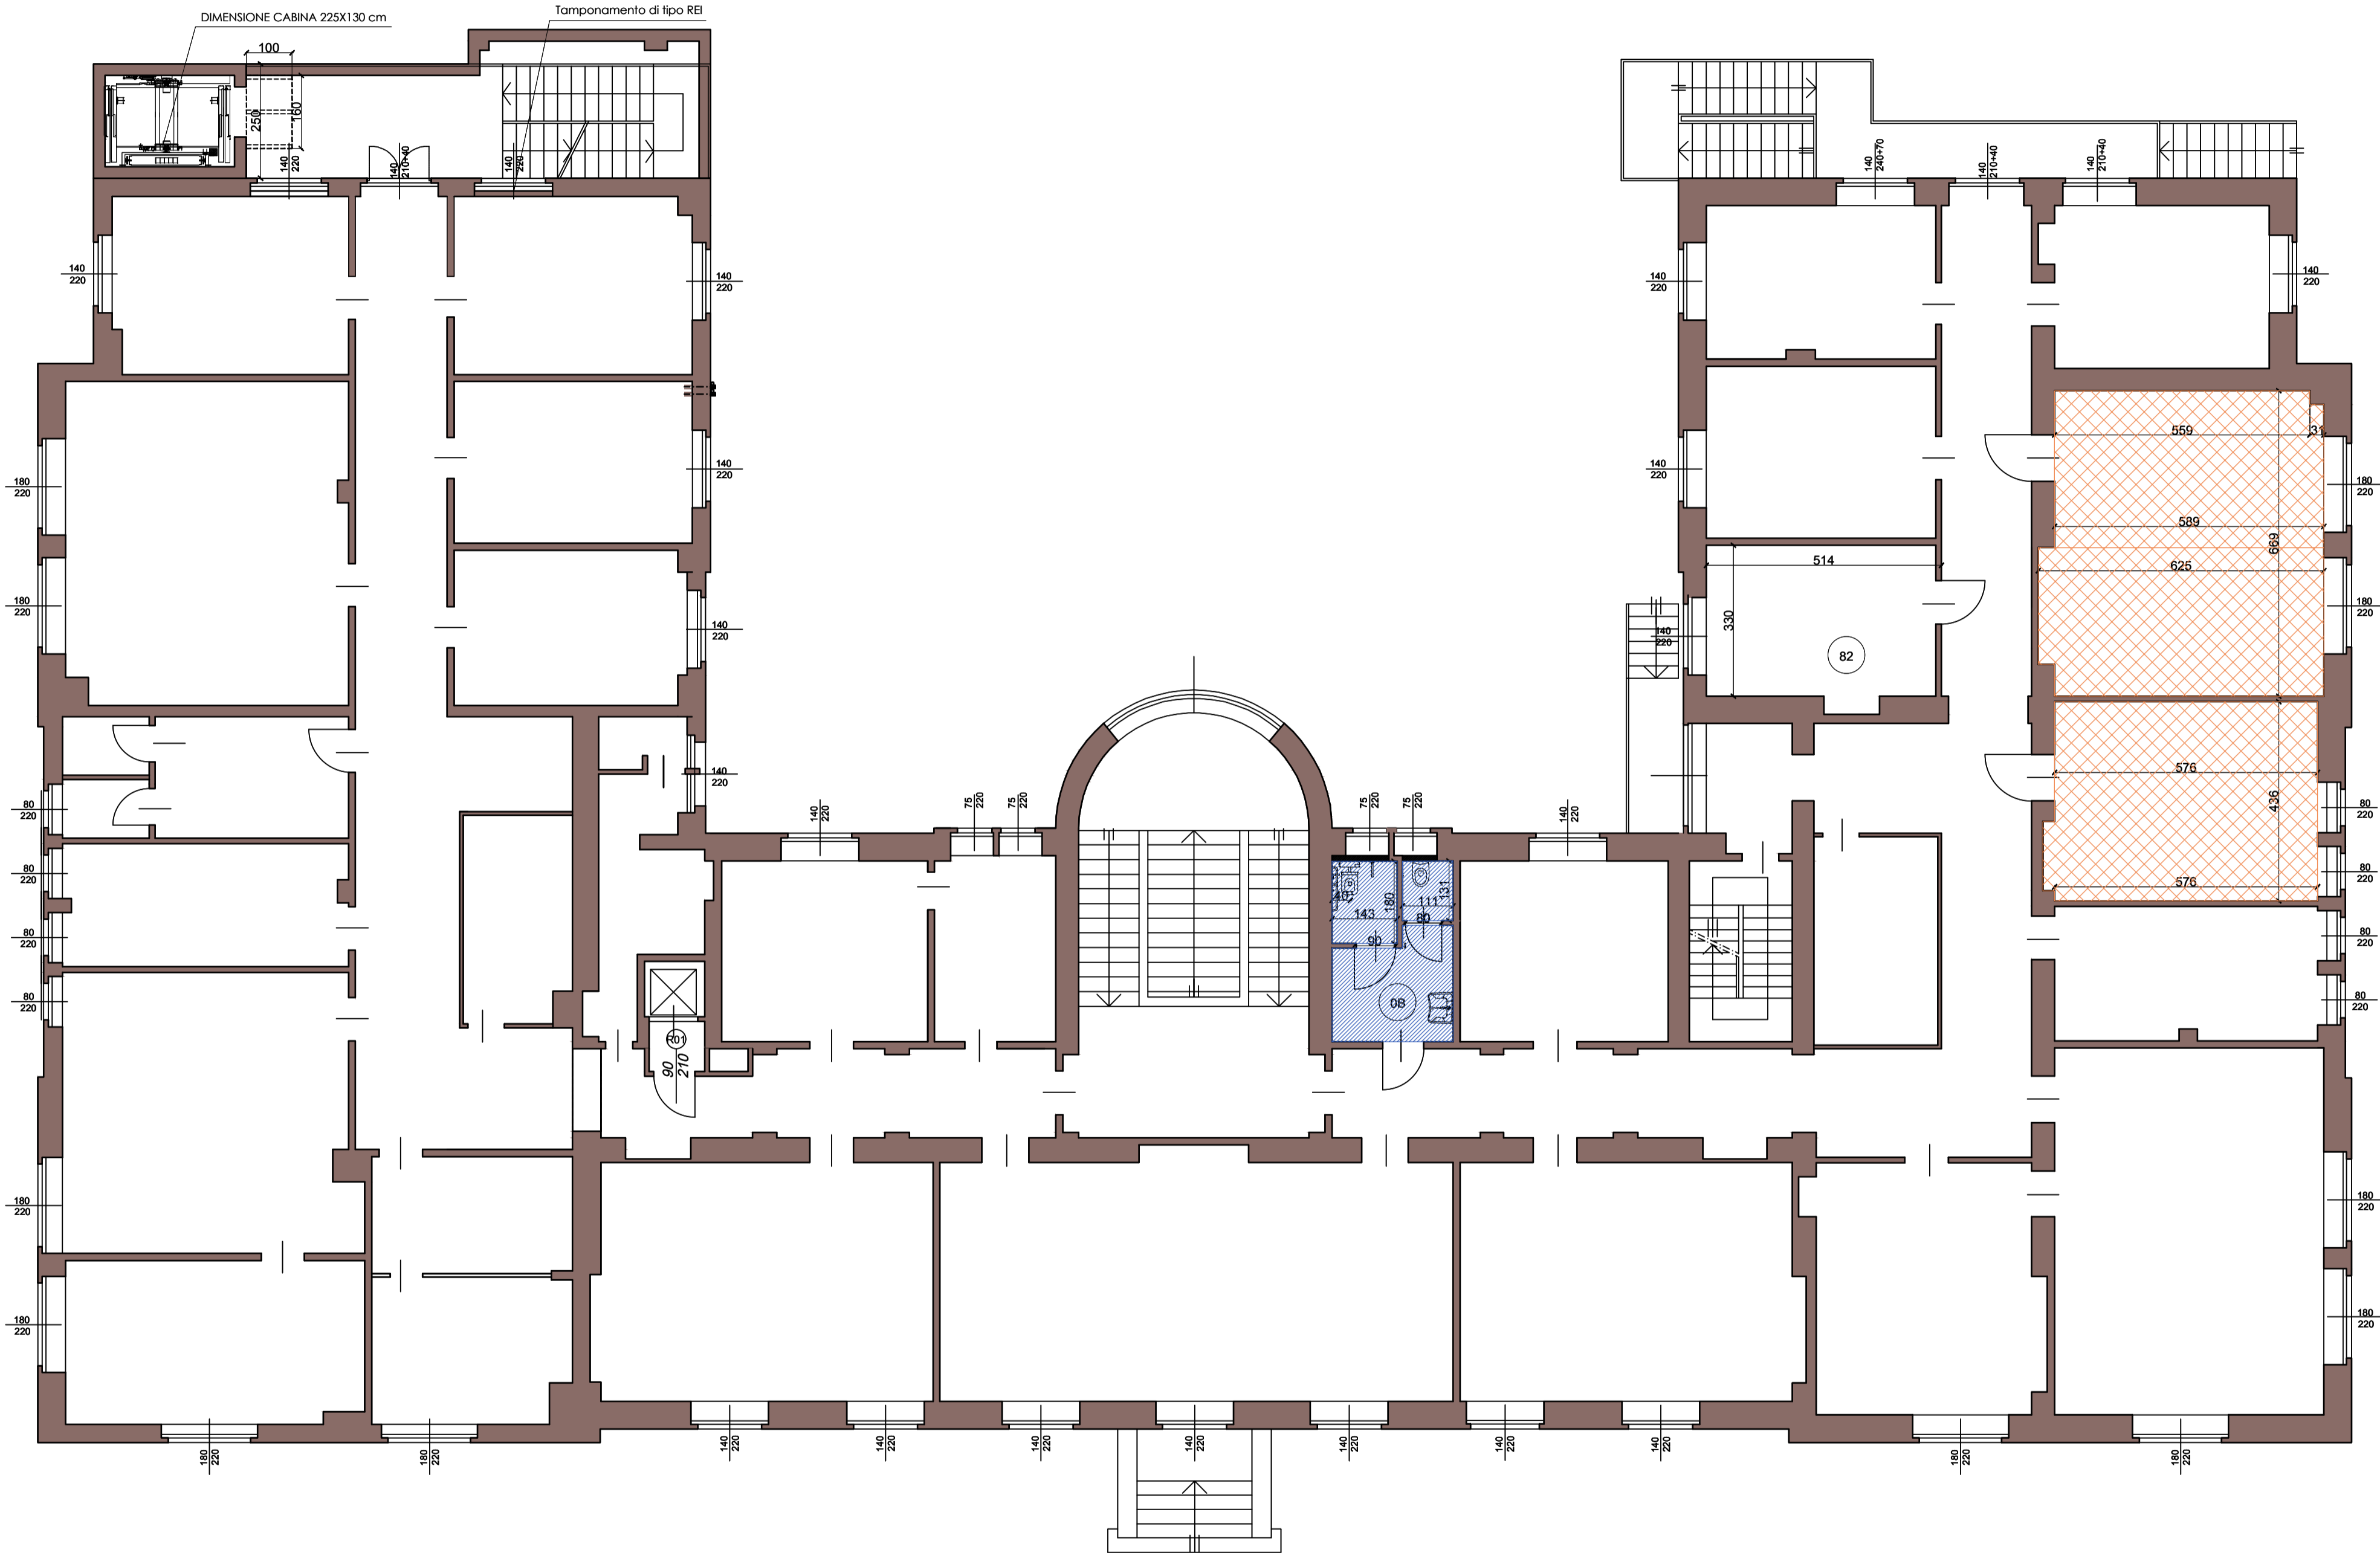

CAMERA DI
COMMERCIO
MILANO

INNOVHUB

STAZIONI SPERIMENTALI PER L'INDUSTRIA Innovazione e ricerca
Via Giuseppe Colombo, 83 - 20133 Milano
P.IVA 05121060965 - C.F. 97425580152

Oggetto:

Interventi di messa a norma e ristrutturazione
delle sedi di Innovhub SSI Polo Leonardo da Vinci

Divisione Oli e Grassi
ABACO PAVIMENTI Piano Primo

Impresa Appaltatrice:



CONSORZIO NAZIONALE
COOPERATIVE DI
PRODUZIONE E LAVORO
"CIRO MENOTTI" SOC. COOP. P.A.

Impresa Esecutrice:



ELI COSTRUZIONI SCARL
Via Palmahova 89
20132 Milano

Progettista Esecutivo:

ATIpject
Via G. B. Picotti 12/14, 56124 Pisa
Tel. +39.050.57.84.60
Fax. +39.050.38.69.084
e-mail: info@atipject.com
P.IVA 01991420504

Rev.	Data	Descrizione	Redatto	Controllato	Autorizzato
E
D
C
B
A
0	20/03/2018	As-Built	G. Aloisio		

CATEGORIA

A R / 0 0 6 ⇒ 0 0 7

N° progressivo dell'elaborato

Elaborato successivo

SCALA

1:100