


LEGENDA ACCESSIBILITA'



DETTAGLIO SERVIZIO IGIENICO ACCESSIBILE
SCALA 1:50

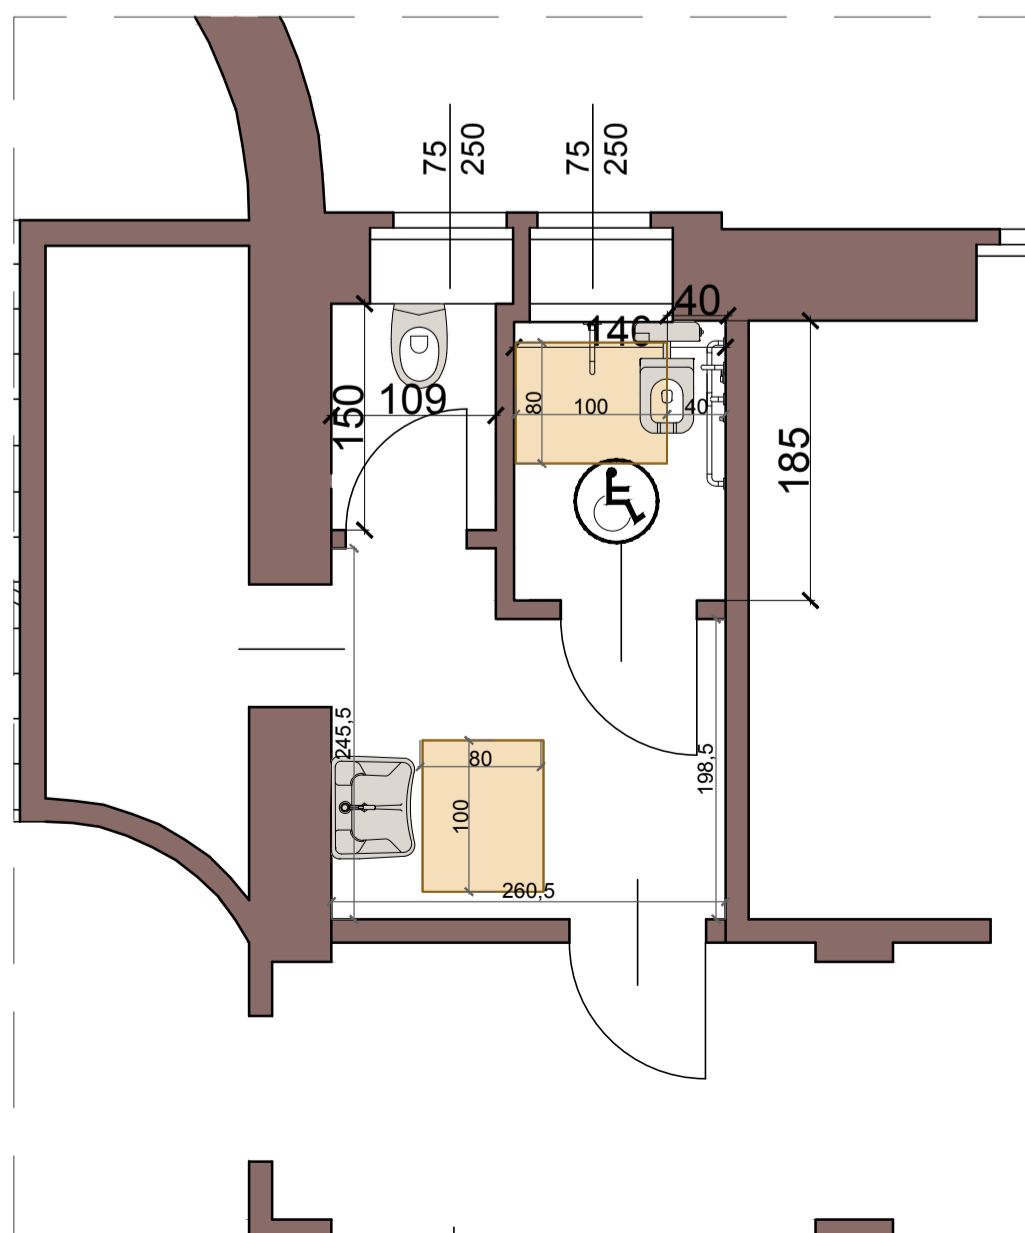

CAMERA DI
COMMERCIO
MILANO

INNOVHUB

STAZIONI SPERIMENTALI PER L'INDUSTRIA Innovazione e ricerca
Via Giuseppe Colombo, 83 - 20133 Milano
P.IVA 05121060965 - C.F. 97425580152

Oggetto:

Interventi di messa a norma e ristrutturazione
delle sedi di Innovhub SSI Polo Leonardo da Vinci

Divisione Oli e Grassi

BARRIERE ARCHITETTONICHE Piano Rialzato

Impresa Appaltatrice:

CONSORZIO NAZIONALE
COOPERATIVE DI
PRODUZIONE E LAVORO
"CIRCO MENOTTI" SOC. COOP. P.A.

Impresa Esecutrice:

ELI COSTRUZIONI SCARL
Via Palmanova 89
20132 Milano
Costruzioni Soc. Coop. A r.l.

Progettista Esecutivo:

ATIpject
Via G. B. Picotti 12/14, 56124 Pisa
Tel. +39.050.57.84.60
Fax. +39.050.38.69.084
e-mail: info@atipject.com
P.IVA 01991420504

Rev.	Data	Descrizione	Redatto	Controllato	Autorizzato
E
D
C
B
A
0	20/03/2018	As-Built	G. Aloisio		

CATEGORIA	N° progressivo dell'elaborato	Elaborato successivo	SCALA
AR	015	016	1:100